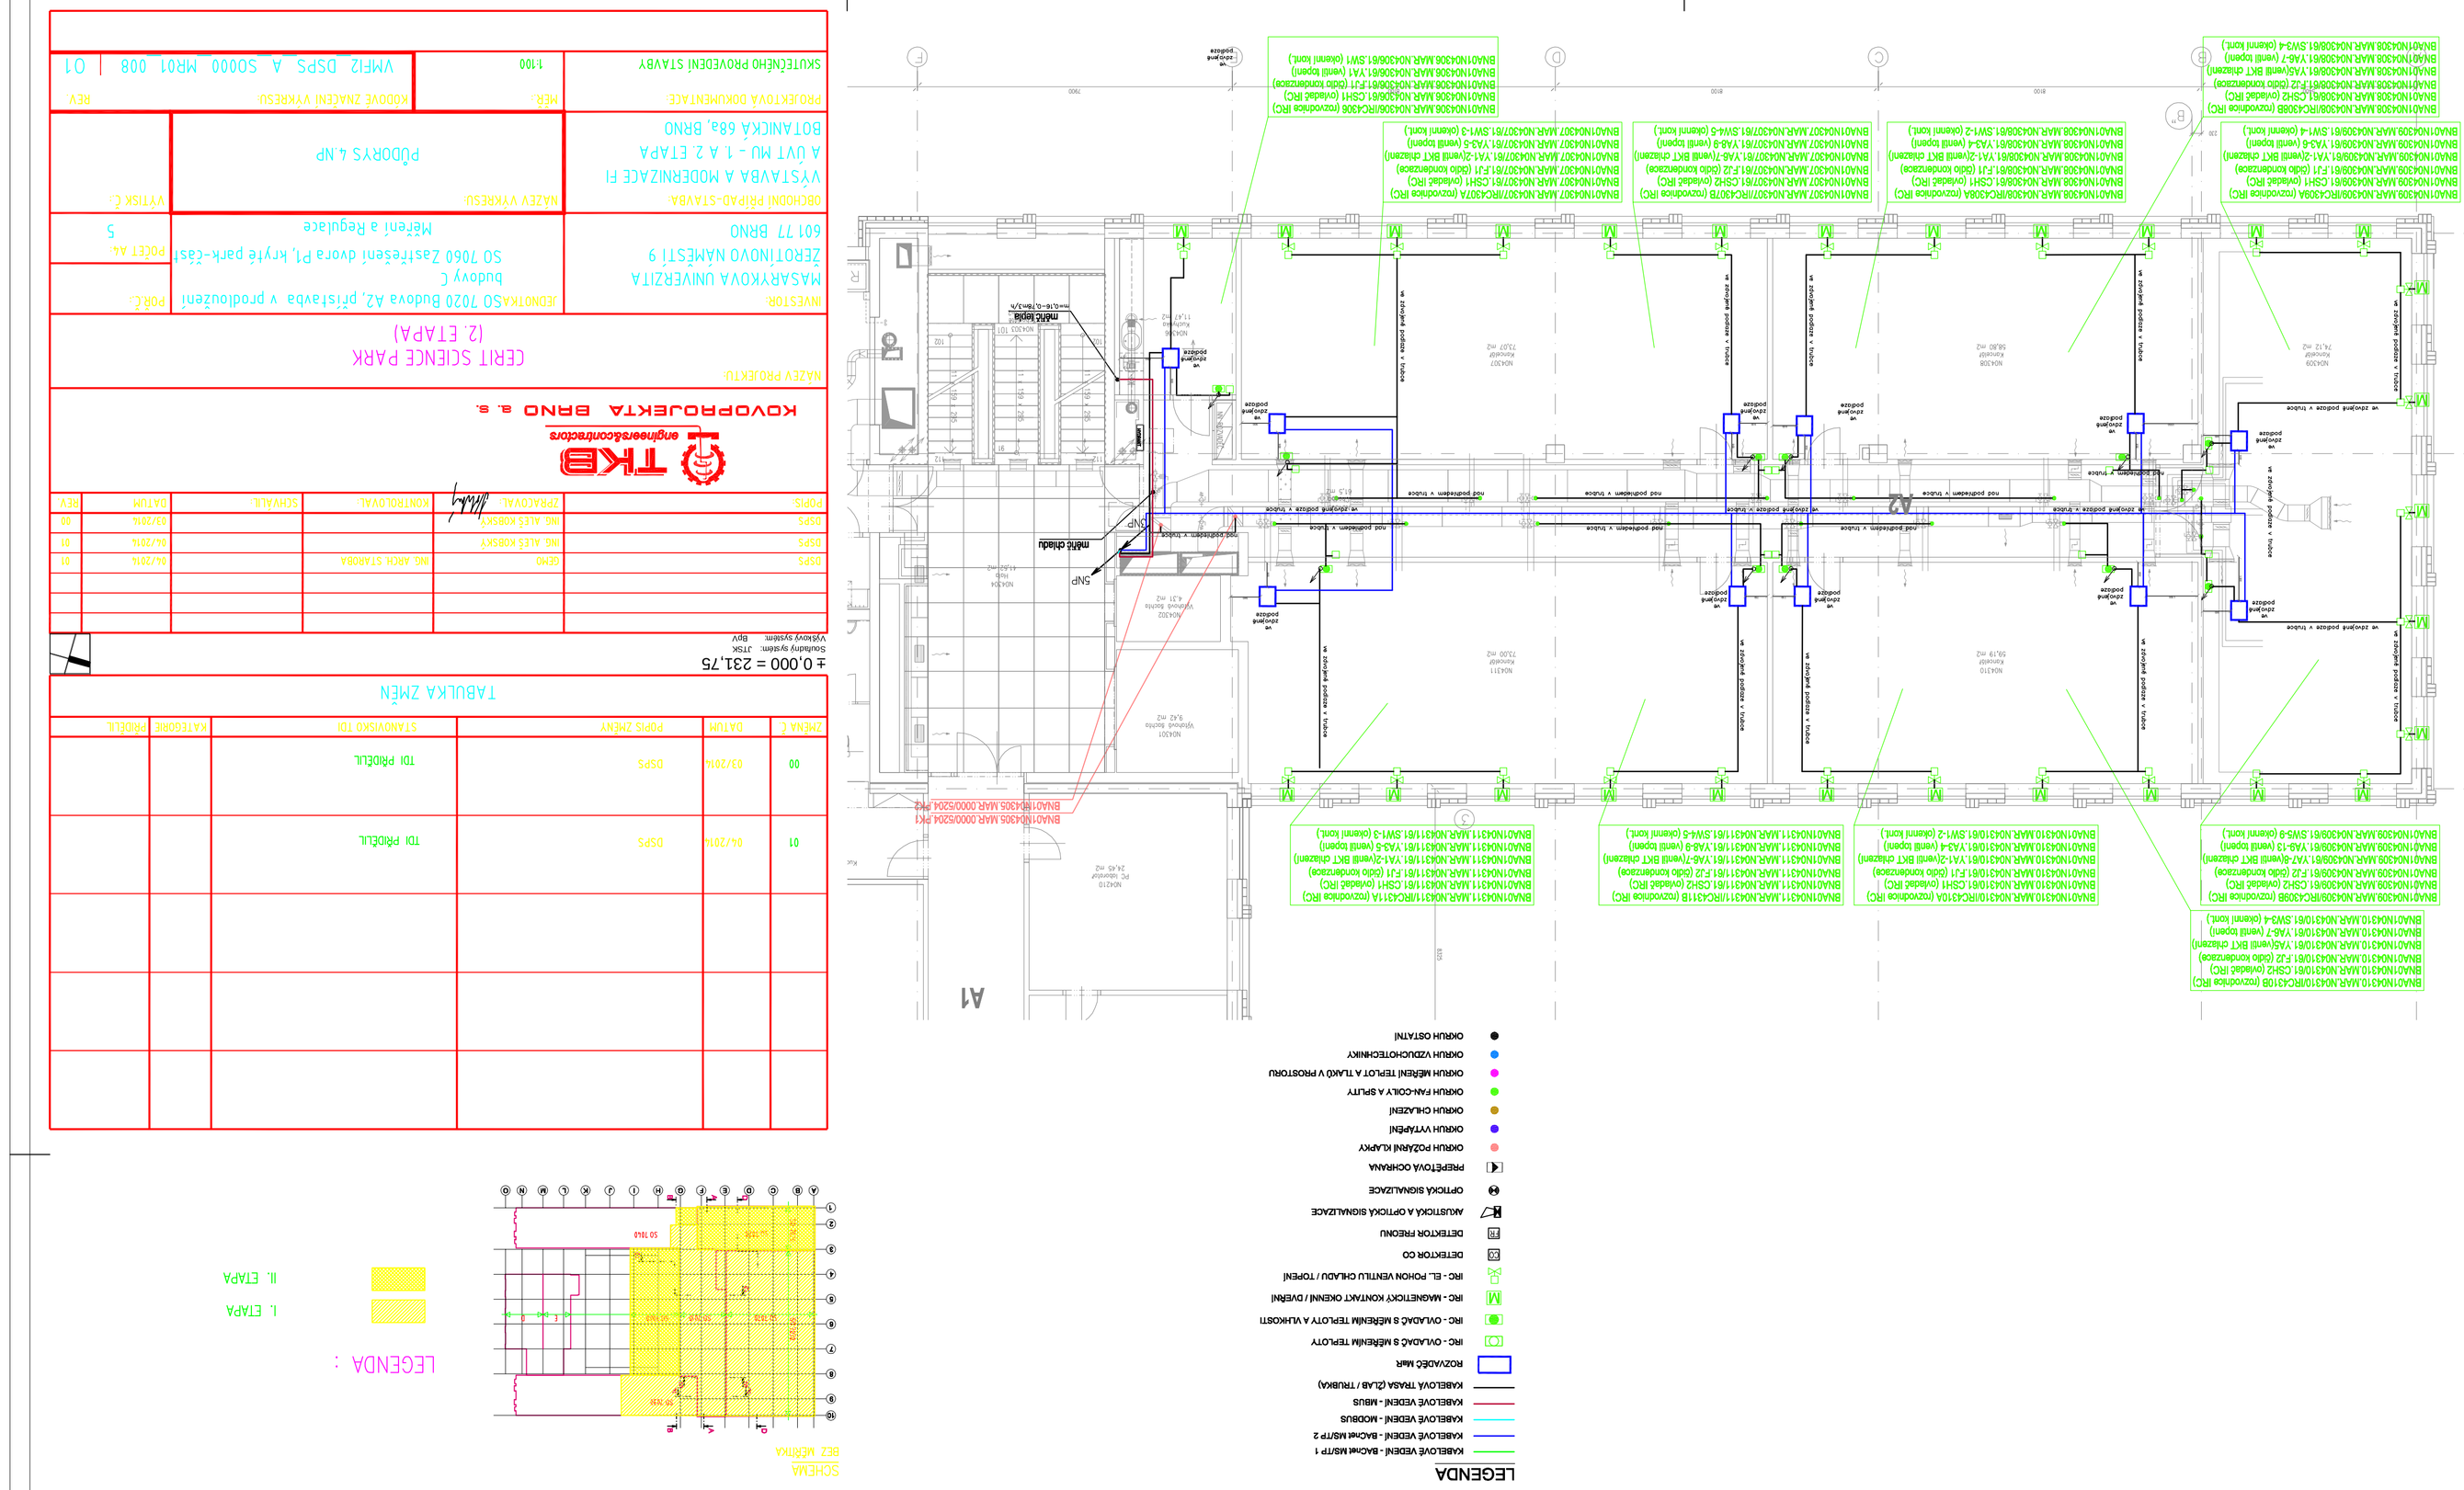

ZMĚNA Č.	DATUM	POPIS ZMĚNY	STANOVISKO TDI	KATEGORIE	PODPIS
00	03/2014	DSPS	TDI PŘEDLOŽIL		
01	04/2014	DSPS	TDI PŘEDLOŽIL		

TABULKA ZMĚN

± 0,000 = 231,75
Souřadnicový systém JTSK
Výškový systém Bpv

DSPS	SEKO	INŽ. ARCH. STAŇBA			04/2014	01
DSPS	INŽ. ALES KOBSKÝ				03/2014	00
DSPS	INŽ. ALES KOBSKÝ				04/2014	01
DOPIS	ZPRACOVAL:	KONTROLOVAL:	SCHVÁLIL:	DATUM	REV	

KOVOPROJEKTA BRNO a. s.
engineeringcontractors
TKB

NÁZEV PROJEKTU:
CERIT SCIENCE PARK
(2. ETAPA)

INVESTOR:	JEDNOTKA SO 7020 Budova A2, přístavba v. prodloužení Budovy C SO 7060 Zastřešení dvora P1, kryté park.-čáslí Měření a Regulace
ODPOVĚDNÝ PROJEKTANT:	NÁZEV VÝKRESU:
A ÚPRAVA A MODERNIZACE FI BOTANICKÁ 68a, BRNO	PŮDORYS 4.NP
PROJEKTOVÁ DOKUMENTACE:	MĚŘ.:
SKUTEČNÉHO PROVEDENÍ STAVBY	1:100

PODÍL:	ČÍSLO:		VYTISK Č.:	
POČET AR.: 5				
VMF12_DSPS_A_S0000_MR01_008				01
REV				