LEGENDA

- KABELOVÉ VEDENÍ - BACnet MS/TP 1
- KABELOVÉ VEDENÍ - BACnet MS/TP 2
- KABELOVÉ VEDENÍ - MODBUS
- KABELOVÉ VEDENÍ - MBUS
- KABELOVÁ TRASA (ŽLAB / TRUBKA)
- ROZVADĚČ MaR
- IRC - OVLADAČ S MĚŘENÍM TEPLOTY
- IRC - OVLADAČ S MĚŘENÍM TEPLOTY A VLHKOSTI
- IRC - MAGNETICKÝ KONTAKT OKENNÍ / DVEŘNÍ
- IRC - EL. POHON VENTILU CHLADU / TOPENÍ
- DETEKTOR CO
- DETEKTOR FREONU
- AKUSTICKÁ A OPTICKÁ SIGNALIZACE
- OPTICKÁ SIGNALIZACE
- PREPĚŤOVÁ OCHRANA
- OKRUH POŽÁRNÍ KLAPKY
- OKRUH VYTÁPĚNÍ
- OKRUH CHLAZENÍ
- OKRUH FAN-COILY A SPLITY
- OKRUH MĚŘENÍ TEPLOT A TLAKŮ V PROSTORU
- OKRUH VZDUCHOTECHNIKY
- OKRUH OSTATNÍ

SCHEMA
BEZ MĚŘÍTKA

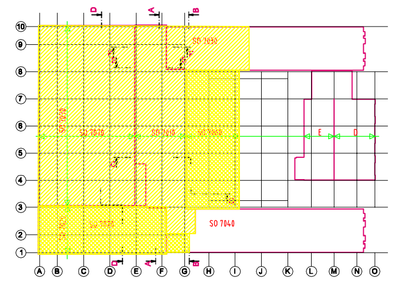

LEGENDA :

I. ETAPA

II. ETAPA

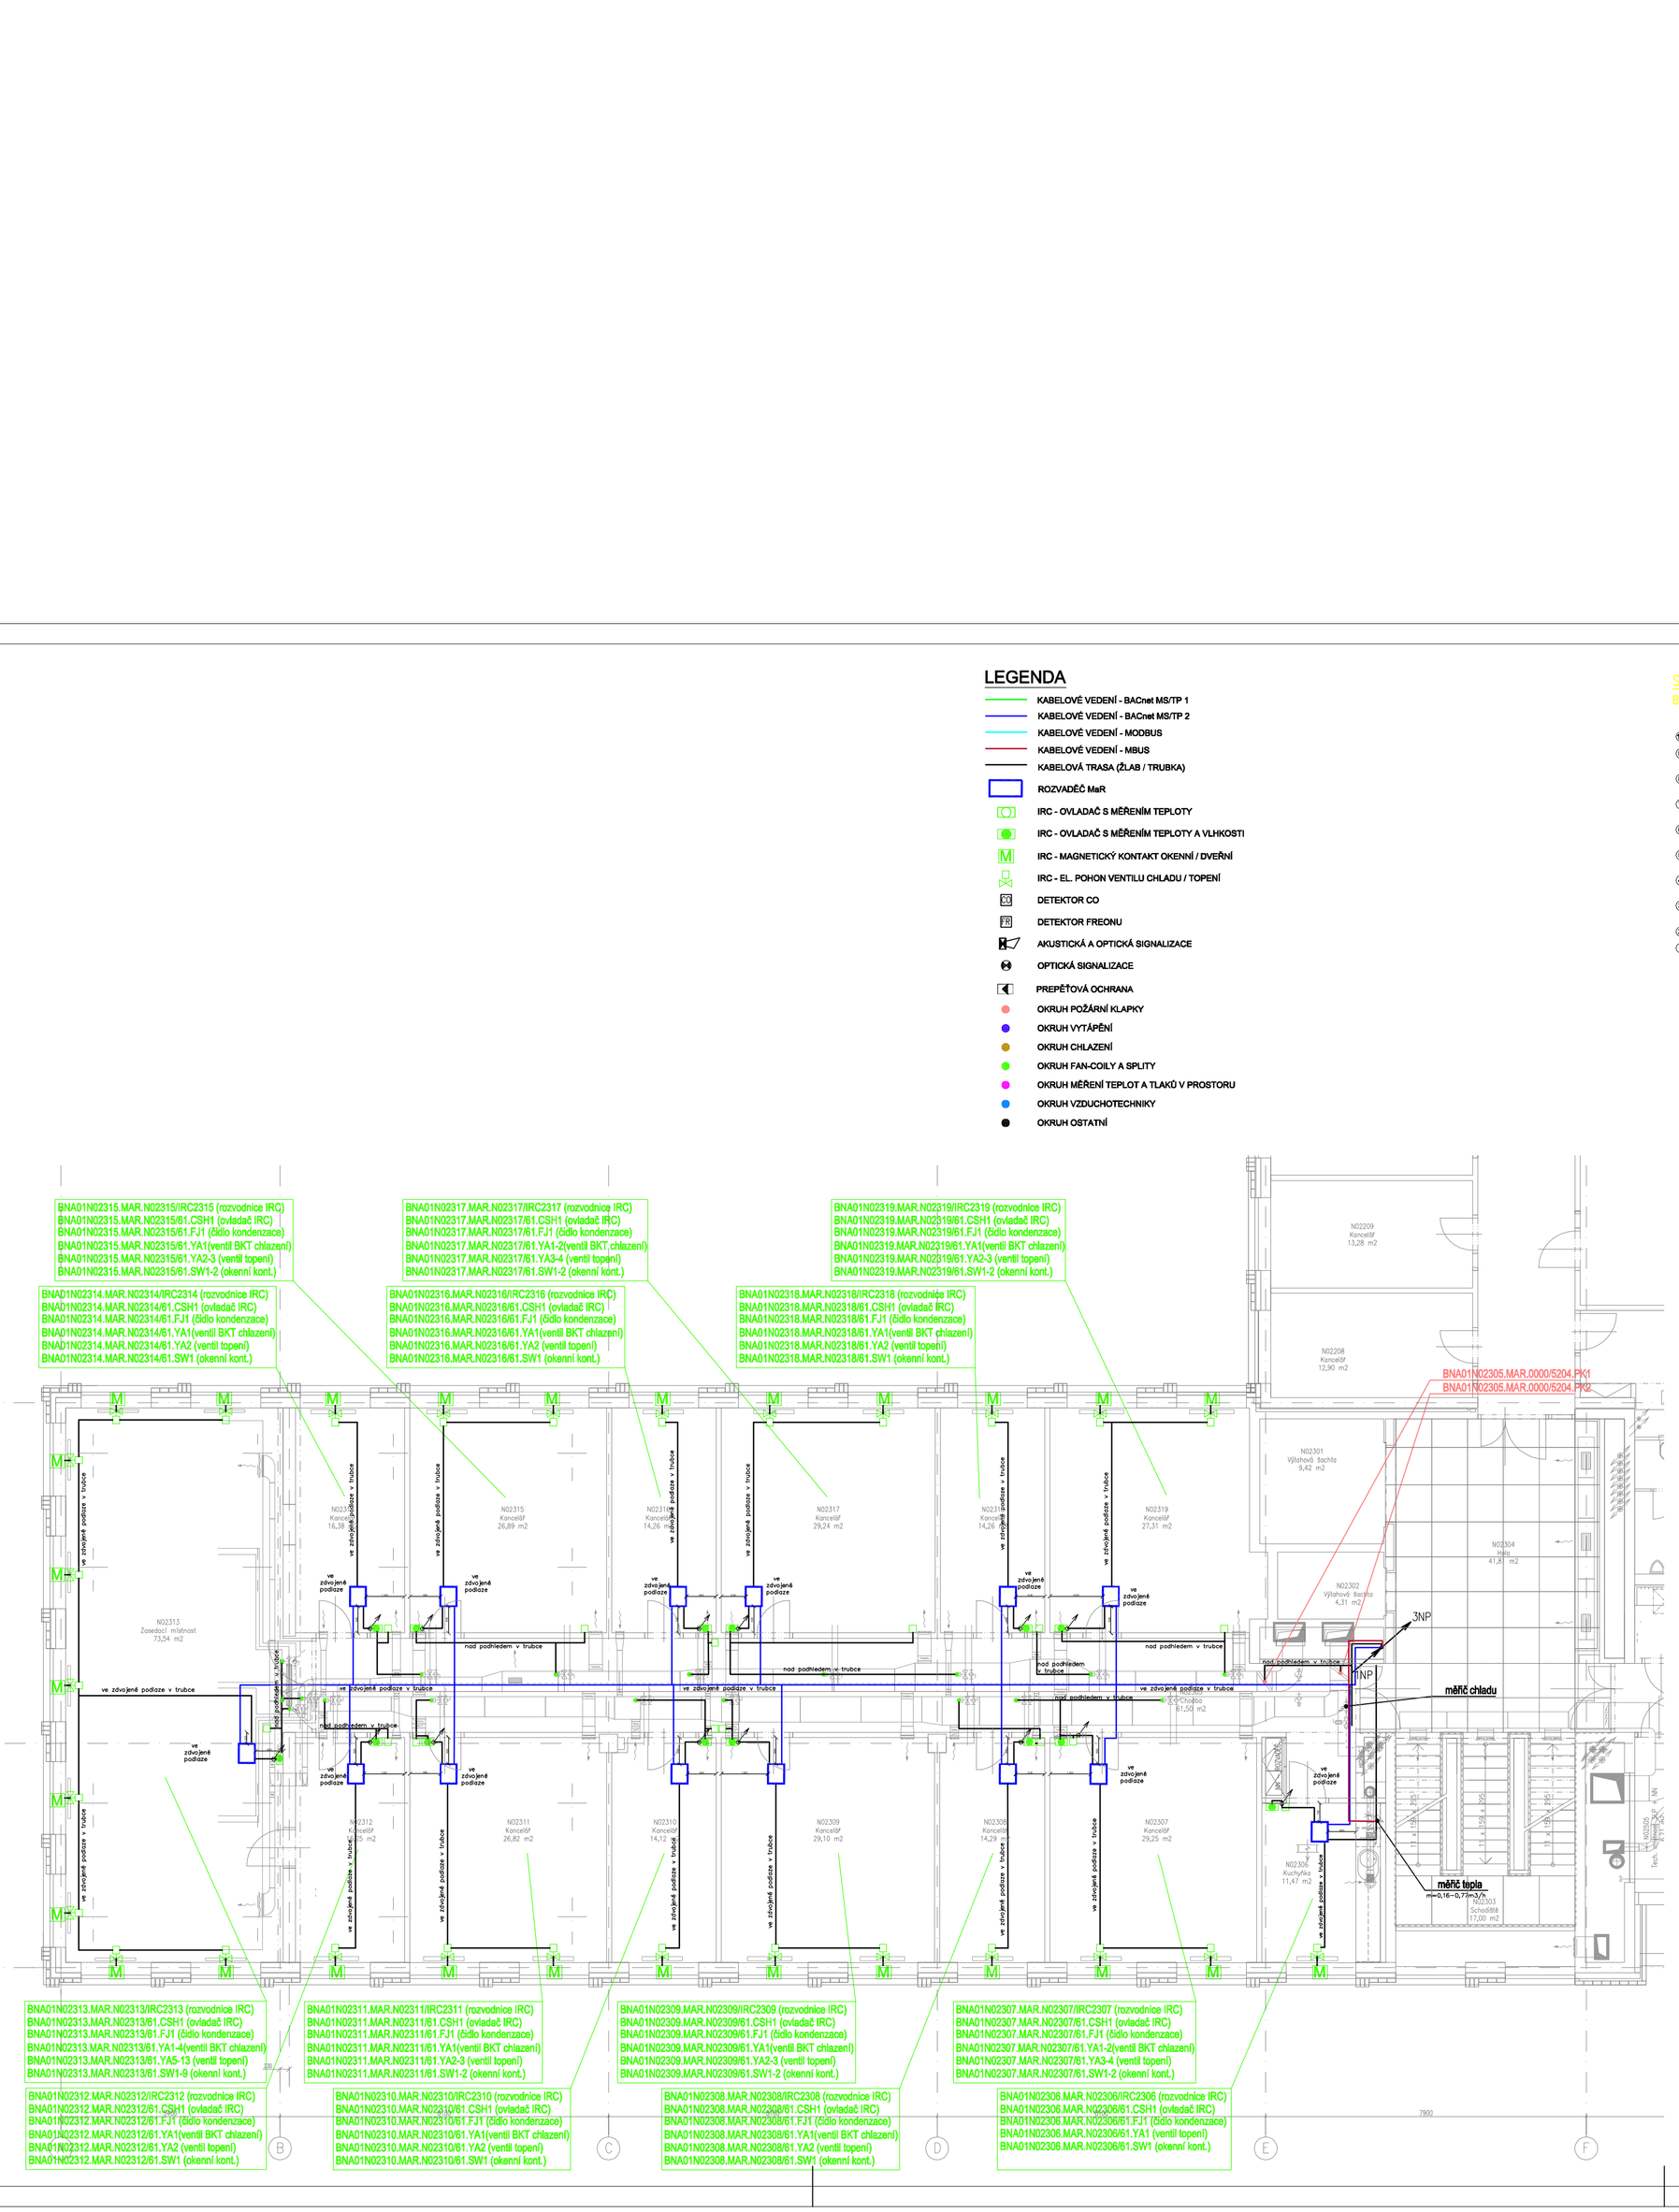

01	04/2014	DSPS	TDI PŘIDĚLIL		
00	03/2014	DSPS	TDI PŘIDĚLIL		
ZMĚNA Č.	DATUM	POPIS ZMĚNY:	STANOVISKO TDI:	KATEGORIE	PŘIDĚLIL

TABULKA ZMĚN

± 0,000 = 231,75
Souřadný systém: JTSK
Výškový systém: Bpv

DSPS:		ING. ARCH. STAROBA:		04/2014	01
DSPS:	ING. ALEŠ KOBSKÝ			04/2014	01
DSPS:	ING. ALEŠ KOBSKÝ			03/2014	00
POPIS:	ZPRACOVAL:	KONTROLOVAL:	SCHVÁLIL:	DATUM	REV.

TKB engineers&contractors
KOVOPROJEKTA BRNO a. s.

NÁZEV PROJEKTU:
CERIT SCIENCE PARK
(2. ETAPA)

INVESTOR:
MASARYKOVA UNIVERZITA
ŽEROTÍNOVO NÁMĚSTÍ 9
601 77 BRNO

JEDNOTKA: SO 7020 Budova A2, přístavba v prodloužení budovy C
SO 7060 Zastřešení dvora P1, kryté park-část
Měření a Regulace

POŘČ.:

POČET A4: 5

OBCHODNÍ PŘÍPAD-STAVBA:
VÝSTAVBA A MODERNIZACE FI A ÚVT MU - 1 A 2. ETAPA
BOTANICKÁ 68a, BRNO

NÁZEV VÝKRESU:
PŮDORYS 2.NP

VÝTISK Č.:

PROJEKTOVÁ DOKUMENTACE:
SKUTEČNÉHO PROVEDENÍ STAVBY

MĚŘ.: 1:100

KÓDOVÉ ZNAČENÍ VÝKRESU: VMFI2_DSPS_A_SO000_MR01_006 | REV.: 01