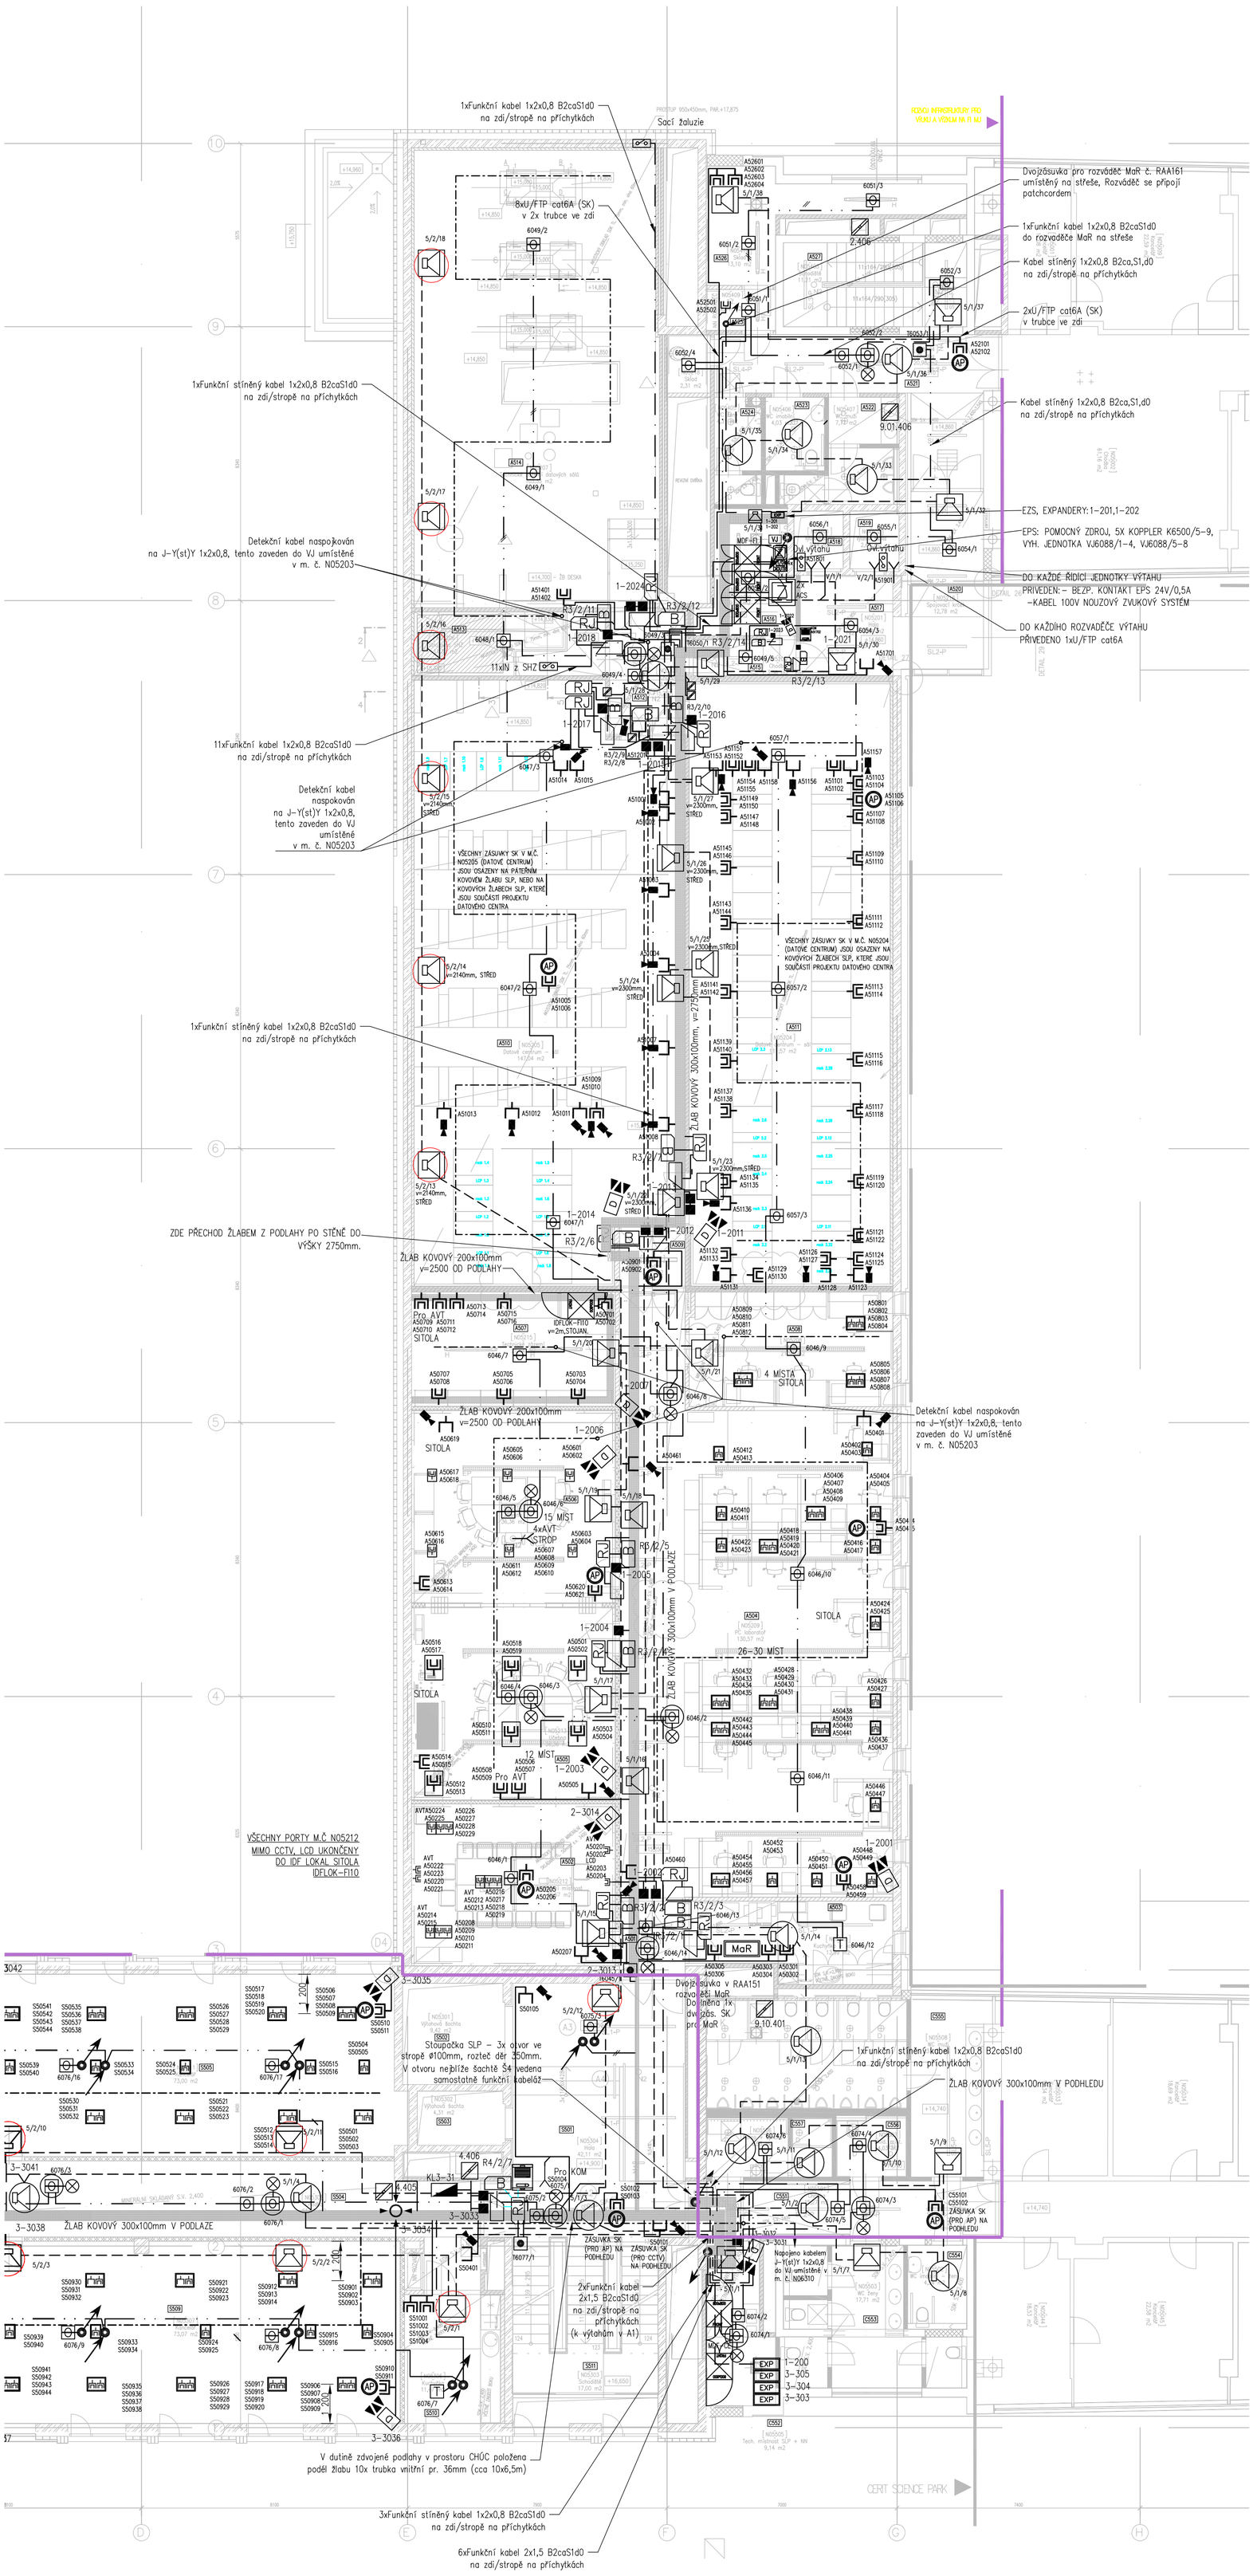

BUDOVA A1

Č. M.	ÚČEL MÍSTNOSTI	PLOCHA m?	PODLAHA	OZN.	STĚNY	PODHLED	POZNÁMKA
N05201	HALA	9,51	Linoleum s protiskluzovou úpravou	1.D.3	interiérový nátěr	SDK podhled hladký	Lin.sokl v 50mm
N05202	CHODBA	3,58	Linoleum	1.D.3	interiérový nátěr	–	Lin.sokl v 50mm
N05203	CHODBA	8,68	Zdvojená podlaha pružně podložky Antistat. podl. krytina	1.D.5	interiérový nátěr akust.obkl.SDK, tl.75mm	akustický podhled SDK 75mm	Lin.sokl v 50mm
N05204	DATOVÉ CENTRUM – SÁL	111,57	Zdvojená podlaha pružně podložky Antistat. podl. krytina	1.D.5	interiérový nátěr akust.obkl.SDK, tl.75mm	akustický podhled SDK 75mm	Lin.sokl v 50mm
N05205	DATOVÉ CENTRUM – SÁL	147,04	Zdvojená podlaha pružně podložky Antistat. podl. krytina	1.D.5	interiérový nátěr akust.obkl.SDK, tl.75mm	akustický podhled SDK 75mm	Lin.sokl v 50mm
N05206	STROJOVNA SHZ	11,35	Keramická dlažba	1.B.10	interiérový nátěr akust.obkl.SDK, tl.75mm	akustický podhled SDK 75mm	Ker.sokl v 100mm
N05207	TECHNICKÉ ZÁZEMÍ PC SÁLŮ	103,33	Keramická dlažba	1.B.9	interiérový nátěr akust.obkl.SDK, tl.75mm	akustický podhled SDK 75mm	Ker.sokl v 100mm
N05208	STŘÍŽNA	21,50	Zdvojená podlaha pružně podložky Antistat. lino.	1.D.5b	interiérový nátěr	–	Kob.sokl v 50mm
N05209	PC LABORATOŘ	130,57	Zdvojená podlaha pružně podložky Antistat. lino.	1.D.5b	interiérový nátěr	–	Kob.sokl v 50mm
N05210	KUCHYŇKA + KOPÍRKA	13,99	Zdvojená podlaha pružně podložky přírodní linoleum	1.D.5c	interiérový nátěr	–	Lin.sokl v 50mm
N05211	CHODBA	4,79	Zdvojená podlaha pružně podložky přírodní linoleum	1.D.5c	interiérový nátěr	–	Lin.sokl v 50mm
N05212	SEMINÁRNÍ MÍSTNOST	30,57	Zdvojená podlaha pružně podložky Antistat. lino.	1.D.5b	akust. obklady–překližka	akustický podhled min. skložaný 50mm	Kob.sokl v 50mm
N05213	UČEBNA	36,36	Zdvojená podlaha pružně podložky přírodní linoleum	1.D.5b	akust. obklady–překližka	akustický podhled min. skložaný 50mm	Kob.sokl v 50mm
N05214	UČEBNA	36,36	Zdvojená podlaha pružně podložky přírodní linoleum	1.D.5b	akust. obklady–překližka	akustický podhled min. skložaný 50mm	Kob.sokl v 50mm
N05215	TECHNICKÉ ZÁZEMÍ	21,64	Zdvojená podlaha pružně podložky přírodní linoleum	1.D.5b	interiérový nátěr	–	Lin.sokl v 50mm
N05216	SPOJOVACÍ KRČEK	12,98	Zdvojená podlaha pružně podložky přírodní linoleum	1.D.6	interiérový nátěr	v části SDK podhled hladký	Lin.sokl v 50mm
N05217	CHODBA	3,42	Zdvojená podlaha pružně podložky Antistat. podl. krytina	1.D.5b	interiérový nátěr akust.obkl.SDK, tl.75mm		Lin.sokl v 50mm
N05218	SKLAD	2,31	Keramická dlažba	1.B.9	omyvatel.stěrka po strop keram. obklad po strop		Ker.sokl v 100mm
BUDOVA C							
N05501	CHODBA	15,27	Zdvojená podlaha pružně podložky přírodní linoleum	1.D.4	interiérový nátěr	požárně odolný podhled SDK s.v. 2400	Lin.sokl v 50mm
N05506	ŠATNA + SPRCHA	6,58	Keramická dlažba	1.B.2	omyvatel.stěrka po strop keram. obklad po strop	SDK podhled hladký	Ker.sokl v 100mm
N05507	ÚKLIDOVÁ MÍSTNOST	4,03	Keramická dlažba	1.B.2	omyvatel.stěrka po strop keram. obklad po strop	SDK podhled hladký	Ker.sokl v 100mm
N05508	WC MUŽI	31,15	Keramická dlažba	1.B.2	omyvatel.stěrka po strop keram. obklad po strop		Ker.sokl v 100mm

BUDOVA B

Č. M.	ÚČEL MÍSTNOSTI	PLOCHA m?	PODLAHA	OZN.	STĚNY	PODHLED	POZNÁMKA
N05401	VÝTAHOVÁ ŠACHTA	2,64		–	interiérový nátěr	–	–
N05402	VÝTAHOVÁ ŠACHTA	2,64		–	interiérový nátěr	–	–
N05403	SCHODIŠTĚ	14,28	Stávající podlaha – mramor	–	interiérový nátěr	hlavní podesta SDK podhled hladký	Mramor.sokl v 100mm
N05404	CHODBA	20,98	Zdvojená podlaha Linoleum	1.D.4	interiérový nátěr	SDK podhled hladký	Lin.sokl v 50mm
N05405	WC ŽENY	4,31	Keramická dlažba	1.B.2	omyvatel.stěrka po strop	SDK podhled hladký	Ker.sokl v 100mm
N05406	WC IMOBILNÍ	4,03	Keramická dlažba	1.B.2	omyvatel.stěrka po strop	SDK podhled hladký	Ker.sokl v 100mm
N05407	WC MUŽI	7,77	Keramická dlažba	1.B.2	omyvatel.stěrka po strop keram. obklad po strop	SDK podhled hladký	Ker.sokl v 100mm
N05408	ROZVADĚČ	9,64	Zdvojená podlaha Linoleum	1.D.3	interiérový nátěr	–	Lin.sokl v 50mm
N05409	TECHNICKÉ ZÁZEMÍ	2,64	Zdvojená podlaha Linoleum	1.D.4a	interiérový nátěr	–	Lin.sokl v 50mm
N05410	SKLAD	13,10	Betonová mazanina	1.C.1	interiérový nátěr		–

LEGENDA

ELEKTRICKÁ POŽÁRNÍ SIGNALIZACE

- EPS – ÚSTŘEDNA EPS
- EXTERNÍ PARALELNÍ TABLO
- EZS – NAPÁJECÍ ZDROJ EPS 24VDC
- HLÁSIČ TLAČÍTKOVÝ
- HLÁSIČ OPTICKOKOUŘOVÝ
- HLÁSIČ OPTICKOKOUŘOVÝ NAD PODHLEDEM
- PARALELNÍ OPTICKÁ SIGNALIZACE
- T – HLÁSIČ TEPELNÝ
- HLÁSIČ KOMBINOVANÝ (OPTICKOKOUŘOVÝ/TEPELNÝ)
- I/O – VSTUPNÍ/VÝSTUPNÍ JEDNOTKA 4IN/2OUT
- OUT – VÝSTUPNÍ JEDNOTKA 8OUT
- VJ – VYHODNOCOVACÍ JEDNOTKA LINEÁRNÍHO TEPLOTNÍHO HLÁSIČE
- DETEKČNÍ KABEL LINEÁRNÍHO TEPLOTNÍHO HLÁSIČE
- POŽÁRNÍ KLAPKA S OVLÁDÁNÍM
- KONTAKT EPS, OVL. NAVAZUJÍCÍCH SYSTÉMŮ
- ROZVODY EPS–KABELÁŽ KRUH. LINKY
- ROZVODY EPS–OHNIODOLNÁ KABELÁŽ

EVAKUAČNÍ ROZHLAS

- MR – ÚSTŘEDNA EVAKUAČNÍHO ROZHLASU
- MIKROFONNÍ PULT
- NÁSTĚNNÝ SKŘÍŇKOVÝ REPRODUKTOR (EVAC)
- PODHLEDOVÝ REPRODUKTOR (EVAC)
- TLAKOVÝ REPRODUKTOR (EVAC)
- ROZVODY ER

PŘÍSTUPOVÝ SYSTÉM

- ACS – DATOVÝ KONCENTRÁTOR – ŘÍDICÍ JEDNOTKA LAN, RS485
- RJ – DVEŘNÍ ŘÍDICÍ JEDNOTKA
- B – BEZKONTAKTNÍ ČTEČKA KARET
- ELEKTRICKÝ ZÁMEK TYP EL560
- ELEKTRICKÝ ZÁMEK TYP 31211
- ELEKTRICKÝ ZÁMEK V KATEDŘE
- ACS Z – NAPÁJECÍ ZDROJ ACS 12VDC (SAMOSTATNÝ PRO KOMPONENTY NA SBĚRNICI A PRO EMZ)
- ROZVODY ACS

STRUKTUROVANÁ KABELÁŽ

- DATOVÁ DVOJZÁSUVKA 2xRJ45 CAT.6A
- DATOVÁ JEDNOZÁSUVKA 1xRJ45 CAT.6A
- AP – DATOVÁ DVOJZÁSUVKA 2RJ45 CAT.6A PRO AP WIFI
- PODLAHOVÁ KRABICE S VYZNAČENÝM POČTEM ZÁSUVEK (ZDE–4xRJ45) CAT.6A
- PODPODLAHOVÁ KRABICE S VYZNAČENÝM POČTEM ZÁSUVEK (ZDE–4xRJ45) CAT.6A
- DATOVÝ ROZVADĚČ 19" S VYZNAČENÍM VELIKOSTI, ORIENTACÍ DVEŘÍ A ČÍSELNÝM OZNAČENÍM
- ROZVODY SK NEBO SPOLEČNÉ KABELOVÉ ROZVODY

INTERKOM (KOMUNIKÁTORY)

- KOMUNIKAČNÍ TABLO – INTERKOM (KOMUNIKÁTOR)
- ROZVODY INTERKOMU

ELEKTROMICKÝ ZABEZPEČOVACÍ SYSTÉM

- EZS – ÚSTŘEDNA EZS, VČETNĚ NAPÁJECÍCH ZDROJŮ
- OVLÁDACÍ KLÁVESNICE EZS
- EXP – KONCENTRÁTOR 8 SMYČEK
- EZS Z – NAPÁJECÍ ZDROJ EZS 12VDC
- D – DUÁLNÍ DETEKTOR POHYBU
- STROPNÍ INFRAPASIVNÍ DETEKTOR POHYBU
- AKUSTICKÝ DETEKTOR TŘÍŠTĚNÍ SKLA
- TÍSŇOVÉ TLAČÍTKO
- MAGNETICKÝ KONTAKT
- ROZVODY EZS – MAGNETICKÝ KONTAKT VRATOVÝ

KAMEROVÝ SYSTÉM

- VENKOVNÍ KAMERA – FIXNÍ (PŘÍPRAVA)
- VNITŘNÍ KAMERA – FIXNÍ (PŘÍPRAVA)

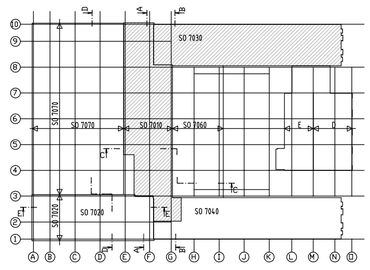

ZMĚNA Č.	DATUM	POPIS ZMĚNY	STANOVISKO TDI	KATEGORIE	PŘIDĚLIL
01	04/2014	DSPS	TDI PŘIDĚLIL		
00	02/2014	DSPS	TDI PŘIDĚLIL		

TABULKA ZMĚN

DSPS		za GEMO spol. s r.o.		04/2014	01
DSPS	DALIBOR DANZINGER	DALIBOR DANZINGER	ING. JIŘÍ ŠIGUT	04/2014	01
DSPS	DALIBOR DANZINGER	DALIBOR DANZINGER	ING. JIŘÍ ŠIGUT	02/2014	00
POPIS:	ZPRACOVAL:	KONTROLOVAL:	SCHVÁLIL:	DATUM	REV.

TKB engineers&contractors
KOVOPROJEKTA BRNO a. s.

NÁZEV PROJEKTU:
ROZVOJ INFRASTRUKTURY PRO VÝUKU A VÝZKUM NA FI MU (1. ETAPA)

INVESTOR:
MASARYKOVA UNIVERZITA
ŽEROTÍNOVO NÁMĚSTÍ 9
601 77 BRNO

JEDNOTKA:
SO 7010 Budova A1
SO 7030 Budova B – část, SO 7040 budova C – část
SO 7070 Zastřešení parkoviště P2
Část – Slaboproudé rozvody

POŘ.Č.:

POČET A4:
15

OBCHODNÍ PŘÍPAD-STAVBA:
VÝSTAVBA A MODERNIZACE FI A ÚVT MU – 1. A 2. ETAPA
BOTANICKÁ 68a, BRNO

NÁZEV VÝKRESU:
PŮDORYS 5.NP

VÝTISK Č.:

PROJEKTOVÁ DOKUMENTACE:
SKUTEČNÉHO PROVEDENÍ STAVBY

MĚŘ.: 1:100

KÓDOVÉ ZNAČENÍ VÝKRESU: VMFI1_DSPS_A_SO7010_ES01_106 | REV.: 01