# LEGENDA

**ELEKTRICKÁ POŽÁRNÍ SIGNALIZACE**

- EPS — ÚSTŘEDNA EPS
- EXTERNÍ PARALELNÍ TABLO
- PZS — NAPÁJECÍ ZDROJ EPS 24VDC
- HLÁSIČ TLAČÍTKOVÝ
- HLÁSIČ OPTICKOKOUŘOVÝ
- HLÁSIČ OPTICKOKOUŘOVÝ NAD PODHLEDEM
- PARALELNÍ OPTICKÁ SIGNALIZACE
- T — HLÁSIČ TEPELNÝ
- HLÁSIČ KOMBINOVANÝ (OPTICKOKOUŘOVÝ/TEPELNÝ)
- VSTUPNÉ/VÝSTUPNÍ JEDNOTKA 4IN/2OUT
- 8OUT — VÝSTUPNÍ JEDNOTKA 8OUT
- VJ — VYHODNOCOVACÍ JEDNOTKA LINEÁRNÍHO TEPLOTNÍHO HLÁSIČE
- DETEKČNÍ KABEL LINEÁRNÍHO TEPLOTNÍHO HLÁSIČE
- POŽÁRNÍ KLAPKA S OVLÁDÁNÍM
- KONTAKT EPS, OVL. NAVAZUJÍCÍCH SYSTÉMŮ
- ROZVODY EPS-KABELÁŽ KRUH. LINKY
- ROZVODY EPS-OHNIODOLNÁ KABELÁŽ

**STRUKTUROVANÁ KABELÁŽ**

- DATOVÁ DVOJZÁSUVKA 2xRJ45 CAT.6A
- DATOVÁ JEDNOZÁSUVKA 1xRJ45 CAT.6A
- AP — DATOVÁ DVOJZÁSUVKA 2RJ45 CAT.6A PRO AP WIFI
- PodFl — PODLAHOVÁ KRABICE S VYZNAČENÝM POČTEM ZÁSUVEK (ZDE-4xRJ45) CAT.6A
- PodFl — PODPODLAHOVÁ KRABICE S VYZNAČENÝM POČTEM ZÁSUVEK (ZDE-4xRJ45) CAT.6A
- DATOVÝ ROZVADĚČ 19" S VYZNAČENÝM VELIKOSTI, ORIENTACÍ DVEŘÍ A ČÍSELNÝM OZNAČENÍM
- ROZVODY SK NEBO SPOLEČNÉ KABELOVÉ ROZVODY

**INTERKOM (KOMUNIKÁTORY)**

- KOMUNIKAČNÍ TABLO – INTERKOM (KOMUNIKÁTOR)
- ROZVODY INTERKOMU

**KAMEROVÝ SYSTÉM**

- VENKOVNÍ KAMERA – FIXNÍ (PŘÍPRAVA)
- VNITŘNÍ KAMERA – FIXNÍ (PŘÍPRAVA)

**ELEKTROMICKÝ ZABEZPEČOVACÍ SYSTÉM**

- EZS — ÚSTŘEDNA EZS, VČETNĚ NAPÁJECÍCH ZDROJŮ
- OVLÁDACÍ KLÁVESNICE EZS
- EXP — KONCENTRÁTOR 8 SMYČEK
- PZ — NAPÁJECÍ ZDROJ EZS 12VDC
- DUÁLNÍ DETEKTOR POHYBU
- STROPNÍ INFRAPASIVNÍ DETEKTOR POHYBU
- AKUSTICKÝ DETEKTOR TŘÍŠTĚNÍ SKLA
- MAGNETICKÝ KONTAKT
- MAGNETICKÝ KONTAKT VRATOVÝ
- TLAČÍTKO TÍSŇOVÉ
- ROZVODY EZS

**PŘÍSTUPOVÝ SYSTÉM**

- ACS — DATOVÝ KONCENTRÁTOR – ŘÍDÍCÍ JEDNOTKA LAN, RS485
- RJ — DVEŘNÍ ŘÍDÍCÍ JEDNOTKA
- BEZKONTAKTNÍ ČTEČKA KARET
- ELEKTRICKÝ ZÁMEK TYP EL560
- ELEKTRICKÝ ZÁMEK TYP 31211
- ELEKTRICKÝ ZÁMEK V KATEDŘE
- ACS — NAPÁJECÍ ZDROJ ACS 12VDC (SAMOSTATNÝ PRO KOMPONENTY NA SBĚRNICI A PRO EMZ)
- ROZVODY ACS

**EVAKUAČNÍ ROZHLAS**

- MR — ÚSTŘEDNA EVAKUAČNÍHO ROZHLASU
- MIKROFONNÍ PULT
- NÁSTĚNNÝ SKŘÍŇKOVÝ REPRODUKTOR (EVAC)
- PODHLEDOVÝ REPRODUKTOR (EVAC)
- TLAKOVÝ REPRODUKTOR (EVAC)
- ROZVODY ER

## BUDOVA A2

| Č. M. | ÚČEL MÍSTNOSTI | PLOCHA m² | PODLAHA | OZN. | STĚNY | PODHLED | POZNÁMKA |
|---|---|---|---|---|---|---|---|
| N07301 | VÝTAHOVÁ ŠACHTA | 9,82 | | | stěny uzavírací nátěr na beton | – | – |
| N07302 | VÝTAHOVÁ ŠACHTA | 4,31 | | | stěny uzavírací nátěr na beton | – | – |
| N07303 | SCHODIŠTĚ | 11,11 | Kamenná dlažba | 2.A.5 | interiérový nátěr, plně 3D žíhbeton | – | Otěruvzdorná mazba Kamenný soklí v 160mm |
| N07304 | HALA | 28,84 | Zdvojená podlaha Kamenná dlažba | 2.A.2 | interiérový nátěr kamenné obklad v. 2400mm | v části– 10,5m2– SDK podhledy hladký s.v. 2400 | Kamenný soklí v 160mm |
| N07305 | ÚKLID | 1,70 | Keramická dlažba | 2.B.1 | keramický obklad v. 2400mm | SDK podhled hladký | |
| N07306 | WC IMOBILNÍ – ŽENY | 5,80 | Keramická dlažba | 2.B.1 | omyvatelná stěrka interiérový nátěr | SDK podhled hladký požární odolný | Ker.soklí v 100mm |
| N07307 | WC ŽENY | 5,23 | Keramická dlažba | 2.B.1 | omyvatelná stěrka interiérový nátěr | SDK podhled hladký | Ker.soklí v 100mm |
| N07308 | WC MUŽI | 10,44 | Keramická dlažba | 2.B.1 | keramický obklad v.2400mm omyvatelná stěrka | SDK podhled hladký | Ker.soklí v 100mm |
| N07309 | KUCHYŇKA | 12,16 | Zdvojená podlaha Linoleum | 2.D.1 | interiérový nátěr | v části– 1,65m2– nad SDK podhled hl. s.v. 2400 | Lin.soklí v 50mm |
| N07310 | MÍSTNOST SLP | 2,44 | Zdvojená podlaha Linoleum | 2.D.1 | interiérový nátěr | SDK podhled hladký | Lin.soklí v 50mm |
| N07311 | CHODBA | 3,97 | Zdvojená podlaha Linoleum | 2.D.1 | interiérový nátěr | SDK podhled hladký | Lin.soklí v 50mm |
| N07312 | KANCELÁŘE – OPEN SPACE | 403,42 | Zdvojená podlaha se zátěžovým kobercem | 2.E.1 | interiérový nátěr | minerální sloupové – – tomby s.v. 2450 | Kobere. soklí v 50mm |

SCHEMA

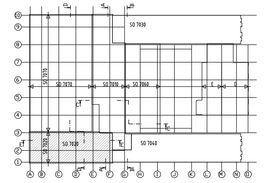


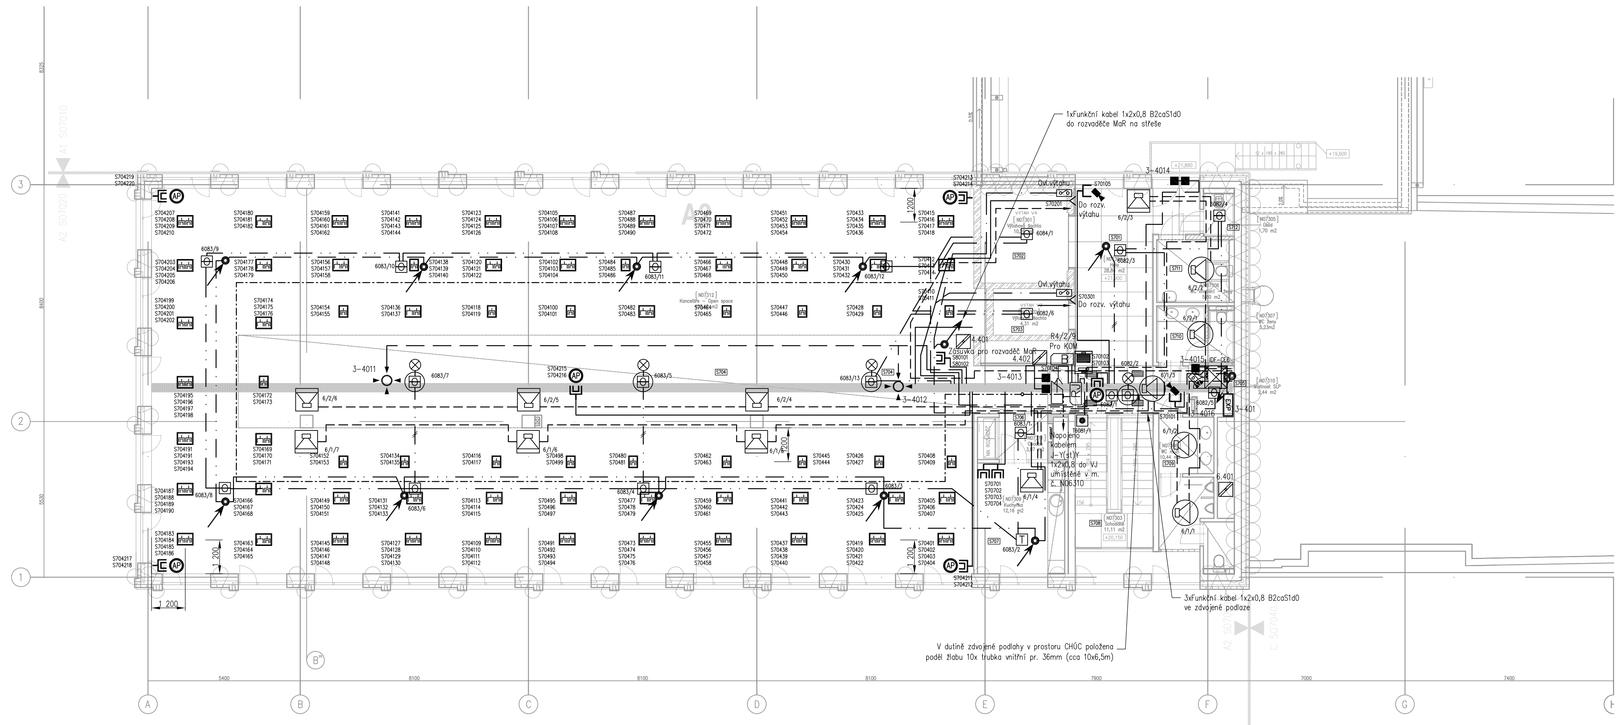


| ZMĚNA Č. | DATUM | POPIS ZMĚNY | STANOVISKO TDI | KATEGORIE | PŘIDĚLIL |
|---|---|---|---|---|---|
| 00 | 01/2014 | DPS | TDI PŘIDĚLIL | | |

TABULKA ZMĚN

| | | | | | |
|---|---|---|---|---|---|
| DSPS | | za GEMO spol. s r.o. | | 01/2014 | 00 |
| DSPS | DALIBOR DANZINGER | DALIBOR DANZINGER | ING. JIŘÍ ŠIGUT | 01/2014 | 00 |
| POPIS: | ZPRACOVAL: | KONTROLOVAL: | SCHVÁLIL: | DATUM | REV. |

TKB engineers&contractors
KOVOPROJEKTA BRNO a. s.

NÁZEV PROJEKTU:
CERIT SCIENCE PARK
(2. ETAPA)

INVESTOR:
MASARYKOVA UNIVERZITA
ŽEROTÍNOVO NÁMĚSTÍ 9
601 77 BRNO

JEDNOTKA: SO 7020 Budova A2
SO 7040 přístavba v prodloužení budovy C
SO 7060 Zastřešení dvora P1, kryté parkoviště
Část - Slaboproudé rozvody

POŘ.Č.:
POČET A4: 8

OBCHODNÍ PŘÍPAD-STAVBA:
VÝSTAVBA A MODERNIZACE FI A ÚVT MU - 1. A 2. ETAPA
BOTANICKÁ 68a, BRNO

NÁZEV VÝKRESU:
PŮDORYS 7.NP

VÝTISK Č.:

PROJEKTOVÁ DOKUMENTACE:
SKUTEČNÉHO PROVEDENÍ STAVBY

MĚŘ.: 1:100

KÓDOVÉ ZNAČENÍ VÝKRESU: VMFI2_DSPS_A_SO7020_ES01_108 | REV. 00