LEGENDA

ELEKTRICKÁ POŽÁRNÍ SIGNALIZACE

- EPS — ÚSTŘEDNA EPS
- EXTERNÍ PARALELNÍ TABLO
- NAPÁJECÍ ZDROJ EPS 24VDC
- HLÁSIČ TLAČÍTKOVÝ
- HLÁSIČ OPTICKOKOUŘOVÝ
- HLÁSIČ OPTICKOKOUŘOVÝ NAD PODHLEDEM
- PARALELNÍ OPTICKÁ SIGNALIZACE
- HLÁSIČ TEPELNÝ
- HLÁSIČ KOMBINOVANÝ (OPTICKOKOUŘOVÝ/TEPELNÝ)
- VSTUPNÍ JEDNOTKA 8OUT
- VÝSTUPNÍ JEDNOTKA 8OUT
- VJ — VYHODNOCOVACÍ JEDNOTKA LINEÁRNÍHO TEPLOTNÍHO HLÁSIČE
- DETEKČNÍ KABEL LINEÁRNÍHO TEPLOTNÍHO HLÁSIČE
- POŽÁRNÍ KLAPKA S OVLÁDÁNÍM
- KONTAKT EPS, OVL. NAVAZUJÍCÍCH SYSTÉMŮ
- ROZVODY EPS–KABELÁŽ KRUH. LINKY
- ROZVODY EPS–OHNIODOLNÁ KABELÁŽ

STRUKTUROVANÁ KABELÁŽ

- DATOVÁ DVOJZÁSUVKA 2xRJ45 CAT.6A
- DATOVÁ JEDNOZÁSUVKA 1xRJ45 CAT.6A
- DATOVÁ DVOJZÁSUVKA 2RJ45 CAT.6A PRO AP WIFI
- PODLAHOVÁ KRABICE S VYZNAČENÝM POČTEM ZÁSUVEK (ZDE–4xRJ45) CAT.6A
- PODPODLAHOVÁ KRABICE S VYZNAČENÝM POČTEM ZÁSUVEK (ZDE–4xRJ45) CAT.6A
- DATOVÝ ROZVADĚČ 19" S VYZNAČENÝM VELIKOSTI, ORIENTACI DVEŘÍ A ČÍSELNÝM OZNAČENÍM
- ROZVODY SK NEBO SPOLEČNÉ KABELOVÉ ROZVODY

INTERKOM (KOMUNIKÁTORY)

- KOMUNIKAČNÍ TABLO – INTERKOM (KOMUNIKÁTOR)
- ROZVODY INTERKOMU

KAMEROVÝ SYSTÉM

- VENKOVNÍ KAMERA – FIXNÍ (PŘÍPRAVA)
- VNITŘNÍ KAMERA – FIXNÍ (PŘÍPRAVA)

ELEKTROMICKÝ ZABEZPEČOVACÍ SYSTÉM

- EZS — ÚSTŘEDNA EZS, VČETNĚ NAPÁJECÍCH ZDROJŮ
- OVLÁDACÍ KLÁVESNICE EZS
- EXP — KONCENTRÁTOR 8 SMYČEK
- NAPÁJECÍ ZDROJ EZS 12VDC
- D — DUÁLNÍ DETEKTOR POHYBU
- STROPNÍ INFRAPASIVNÍ DETEKTOR POHYBU
- AKUSTICKÝ DETEKTOR TŘÍŠTĚNÍ SKLA
- MAGNETICKÝ KONTAKT
- MAGNETICKÝ KONTAKT VRATOVÝ
- TÍSŇOVÉ TLAČÍTKO
- ROZVODY EZS

PŘÍSTUPOVÝ SYSTÉM

- ACS — DATOVÝ KONCENTRÁTOR – ŘÍDICÍ JEDNOTKA LAN, RS485
- DVEŘNÍ ŘÍDICÍ JEDNOTKA
- BEZKONTAKTNÍ ČTEČKA KARET
- ELEKTRICKÝ ZÁMEK TYP EL560
- ELEKTRICKÝ ZÁMEK TYP 31211
- ELEKTRICKÝ ZÁMEK V KATEDŘE
- NAPÁJECÍ ZDROJ ACS 12VDC (SAMOSTATNÝ PRO KOMPONENTY NA SBĚRNICI A PRO EMZ)
- ROZVODY ACS

EVAKUAČNÍ ROZHLAS

- MR — ÚSTŘEDNA EVAKUAČNÍHO ROZHLASU
- MIKROFONNÍ PULT
- NÁSTĚNNÝ SKŘÍŇKOVÝ REPRODUKTOR (EVAC)
- PODHLEDOVÝ REPRODUKTOR (EVAC)
- TLAKOVÝ REPRODUKTOR (EVAC)
- ROZVODY ER

BUDOVA A2

Č. M.	ÚČEL MÍSTNOSTI	PLOCHA m²	PODLAHA	OZN.	STĚNY	PODHLED	POZNÁMKA
N04301	VÝTAHOVÁ ŠACHTA	8,98			bílý uzavř. nát. na beton	–	–
N04302	VÝTAHOVÁ ŠACHTA	4,31			bílý uzavř. nát. na beton	–	–
N04303	SCHODIŠTĚ	17,00	Kamenná dlažba	2.A.5	interiérový nátěr	–	Kamenný soklv 160mm
N04304	HALA	41,52	Zdvojená podlaha Kamenná dlažba	2.A.2	interiérový nátěr kamenný obk. v 2400mm	v části– 10,5m2– SDK podhled hladký s.v. 2400	Kamenný soklv 160mm
N04305	CHODBA	65,82	Zdvojená podlaha Linoleum	2.D.1	interiérový nátěr	minerální skládaný – lamely s.v. 2400	Lin.sokl v 50mm
N04306	KUCHYŇKA	6,86	Zdvojená podlaha Linoleum	2.D.1	interiérový nátěr	v části– 1,65m2 – SDK podhled hl. s.v. 2400	Lin.sokl v 50mm
N04307	KANCELÁŘ	73,07	Zdvojená podlaha se zátěžovým kobercem	2.E.1	interiérový nátěr	–	Kob.sokl v 50mm
N04308	KANCELÁŘ	58,80	Zdvojená podlaha se zátěžovým kobercem	2.E.1	interiérový nátěr	–	Kob.sokl v 50mm
N04309	KANCELÁŘ	74,12	Zdvojená podlaha se zátěžovým kobercem	2.E.1	interiérový nátěr	v části– 7,2m2 podhled minerální skl. s.v. 2400	Kob.sokl v 50mm
N04310	KANCELÁŘ	60,47	Zdvojená podlaha se zátěžovým kobercem	2.E.1	interiérový nátěr	–	Kob.sokl v 50mm
N04311	KANCELÁŘ	73,00	Zdvojená podlaha se zátěžovým kobercem	2.E.1	interiérový nátěr	–	Kob.sokl v 50mm

ETAPA A1 – ÚPRAVA BUDOVY C

Č. M.	ÚČEL MÍSTNOSTI	PLOCHA m?	PODLAHA	OZN.	STĚNY	PODHLED	POZNÁMKA
N04502	WC IMOBILNÍ – ženy	4,34	Keramická dlažba	2.B.0		SDK podhled hladký	Ker.sokl v 100mm
N04503	WC ŽENY	17,71	Keramická dlažba	2.B.0		SDK podhled hladký	Ker.sokl v 100mm
N04504	NEOBSAZENO						
N04505	TECHNICKÁ MÍSTNOST SLP + NN	9,14	Linoleum	2.D.4	interiérový nátěr	minerální skládaný – lamely s.v. 2400	Lin.sokl v 50mm

SCHEMA

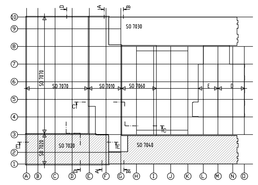

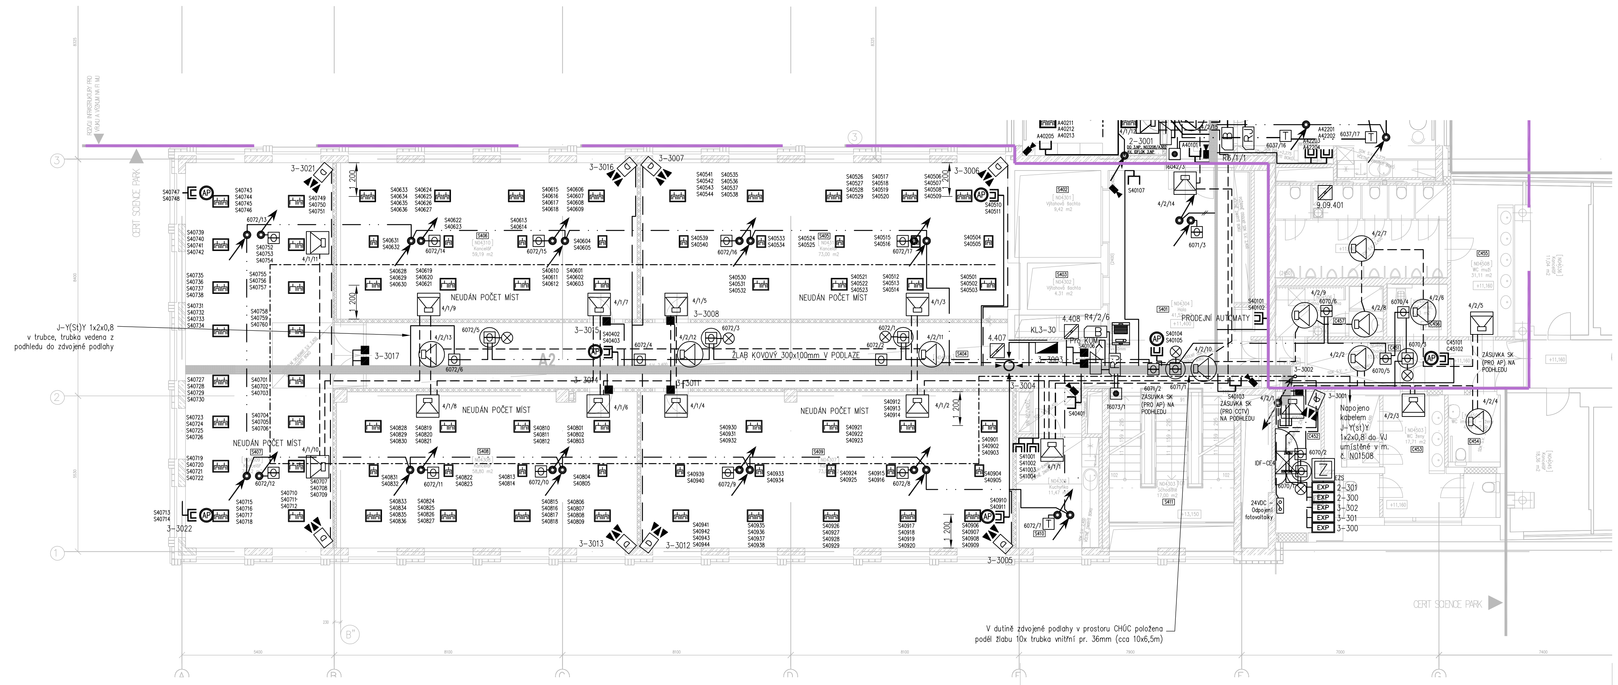

ZMĚNA Č.	DATUM	POPIS ZMĚNY	STANOVISKO TDI	KATEGORIE	PŘIDĚLIL
01	04/2014	DSPS	TDI PŘIDĚLIL		
00	01/2014	DPS	TDI PŘIDĚLIL		

TABULKA ZMĚN

DSPS		za GEMO spol. s r.o.		04/2014	01
DSPS	DALIBOR DANZINGER	DALIBOR DANZINGER	ING. JIŘÍ ŠIGUT	04/2014	01
DSPS	DALIBOR DANZINGER	DALIBOR DANZINGER	ING. JIŘÍ ŠIGUT	02/2014	00
POPIS:	ZPRACOVAL:	KONTROLOVAL:	SCHVÁLIL:	DATUM	REV.

TKB engineers&contractors

KOVOPROJEKTA BRNO a. s.

NÁZEV PROJEKTU:

CERIT SCIENCE PARK
(2. ETAPA)

INVESTOR:
MASARYKOVA UNIVERZITA
ŽEROTÍNOVO NÁMĚSTÍ 9
601 77 BRNO

JEDNOTKA: SO 7020 Budova A2
SO 7040 přístavba v prodloužení budovy C
SO 7060 Zastřešení dvora P1, kryté parkoviště
Část - Slaboproudé rozvody

POŘ.Č.:

POČET A4: 8

OBCHODNÍ PŘÍPAD-STAVBA:
VÝSTAVBA A MODERNIZACE FI
A ÚVT MU - 1. A 2. ETAPA
BOTANICKÁ 68a, BRNO

NÁZEV VÝKRESU:
PŮDORYS 4.NP

VÝTISK Č.:

PROJEKTOVÁ DOKUMENTACE:
SKUTEČNÉHO PROVEDENÍ STAVBY

MĚŘ.: 1:100

KÓDOVÉ ZNAČENÍ VÝKRESU: VMFI2_DSPS_A_S07020_ES01_105 | 01

REV.