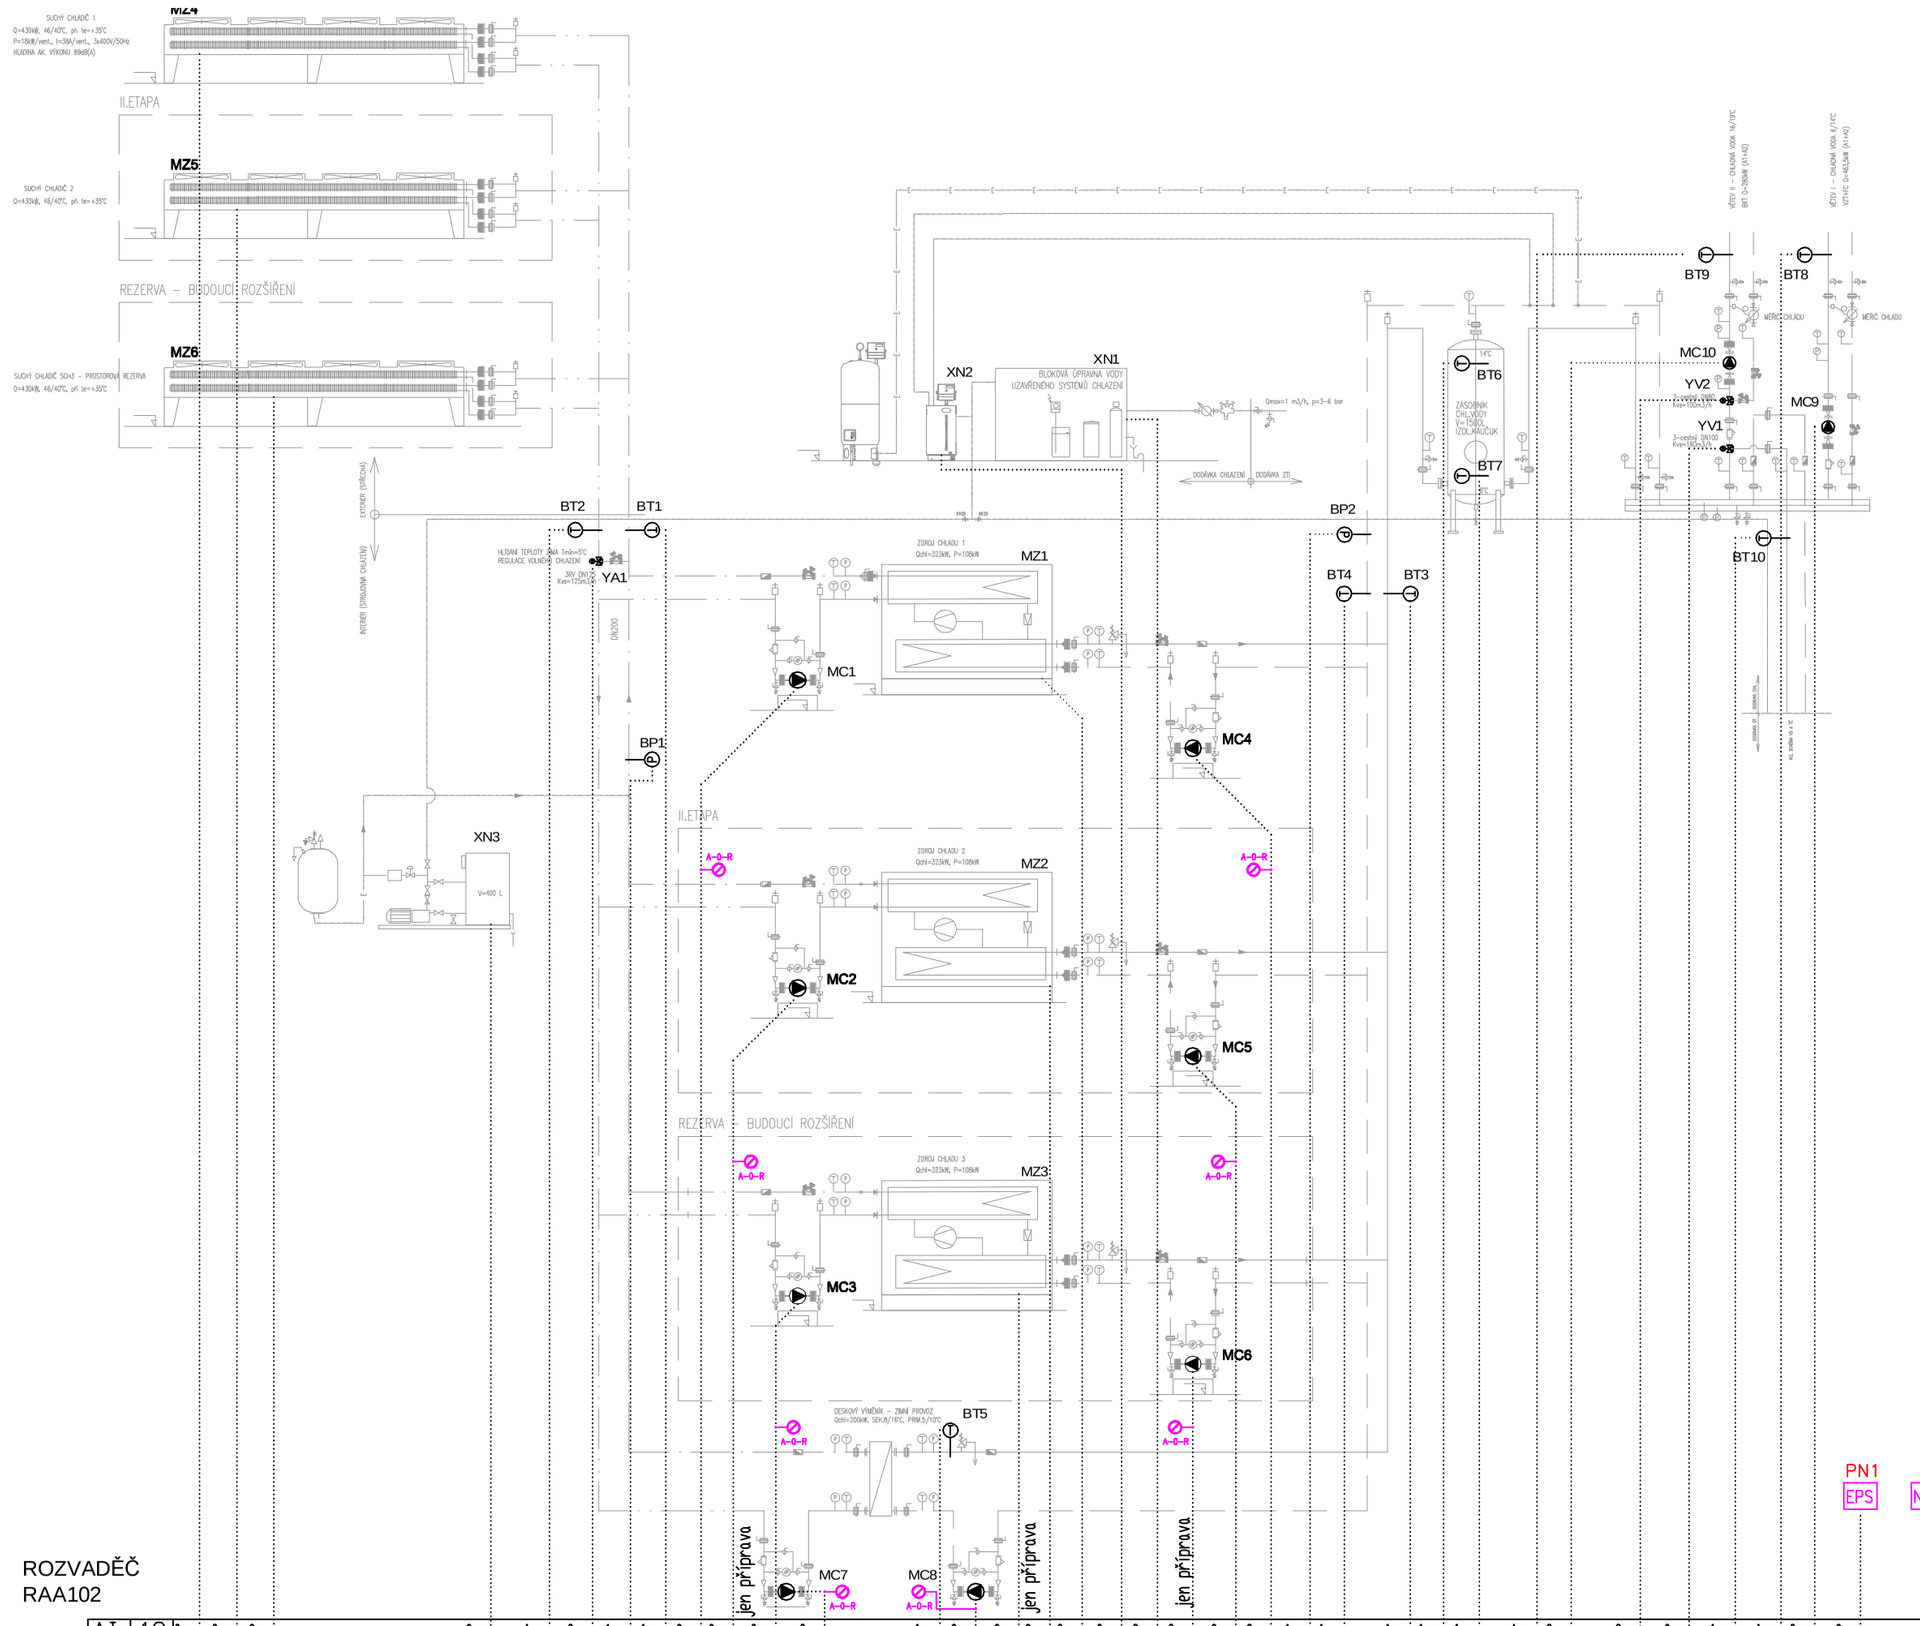

ZMĚNA Č.	DATUM	POPIS ZMĚNY	STANOVISKO TDI	KATEGORIE	PŘIDĚLIL
01	04/2014	DSPS			
00	01/2014	DSPS			

TABULKA ZMĚN

± 0,000 = 231,75

Souřadný systém: JTSK
Výškový systém: BpV

POPIS:	ZPRACOVAL:	KONTROLOVAL:	SCHVÁLIL:	DATUM	REV.
DSPS	ING. ALEŠ KOBSKÝ	ING. ARCH. STAROBA		01/2014	00
DSPS	GEMO	ING. ARCH. STAROBA		04/2014	01
DSPS	ING. ALEŠ KOBSKÝ	ING. ARCH. STAROBA		04/2014	01

TKB engineers&contractors
KOVOPROJEKTA BRNO a. s.

NÁZEV PROJEKTU:
ROZVOJ INFRASTRUKTURY PRO VÝUKU A VÝZKUM NA FI MU
(1. ETAPA)

INVESTOR:
MASARYKOVA UNIVERZITA
ŽEROTÍNOVO NÁMĚSTÍ 9
601 77 BRNO

JEDNOTKA: SO 7010 Budova A1; SO 7030 Budova B - část
SO 7040 Budova C - část
SO 7070 Zastřešení parkoviště P2
Měření a Regulace

POŘ.Č.:

POČET A4: 3

OBCHODNÍ PŘÍPAD-STAVBA:
VÝSTAVBA A MODERNIZACE FI
A ÚVT MU - 1. A 2. ETAPA
BOTANICKÁ 68a, BRNO

NÁZEV VÝKRESU:
TECHNOLOGICKÉ SCHÉMA CHLADU

VÝTISK Č.:

PROJEKTOVÁ DOKUMENTACE:
SKUTEČNÉHO PROVEDENÍ STAVBY

MĚŘ.:

KÓDOVÉ ZNAČENÍ VÝKRESU: VMFI1_DSPS_A_SO000_MR01_014 | REV.: 01