KABEL POD ZATRAVNĚNOU PLOCHOU

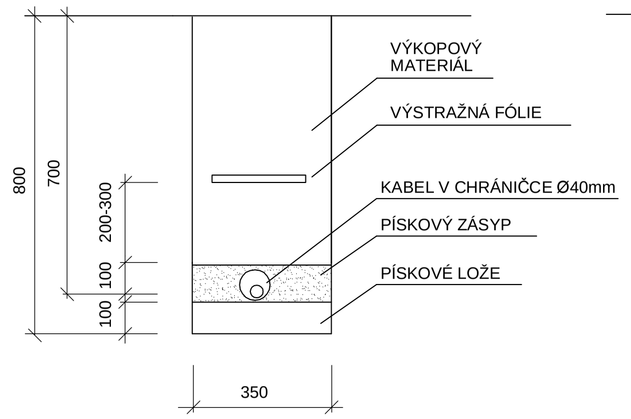

KABEL POD VOZOVKOU

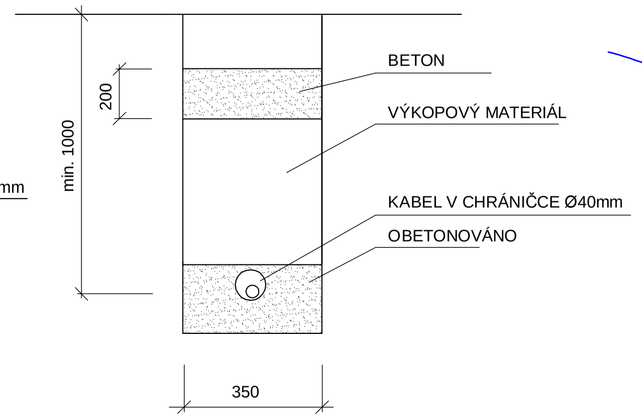

VÝKOP JE SOUČÁSTÍ DODÁVKY STAVBY!

ŠKRTÍCÍ ŠACHTA Š18

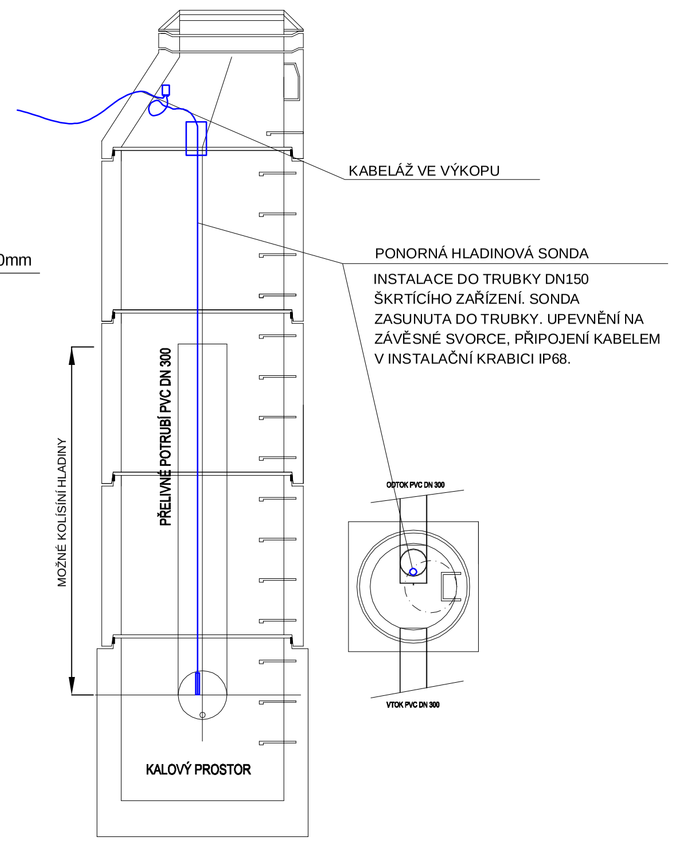

LEGENDA:

- ROZVADĚČ MaR
- SVORKOVNICOVÁ SKŘÍŇ
- ŠŠxx — ŠKRTÍCÍ ŠACHTA S PONORNOU SONDOU PRO MĚŘENÍ VÝŠKY HLADINY
- KVxxxx (xxxx) — KRABICE PRO INSTALACI PŘEPĚŤOVÝCH OCHRAN VČETNĚ PŘEPĚŤOVÝCH OCHRAN

POZNÁMKA:
OTVORY PROSTUPŮ UTĚSNIT PROTI VNIKÁNÍ VLHKOSTI!

NAPÁJECÍ NAPĚTÍ: 1+N+PE 50Hz, 230V TN-S
2 24V DC PELV

OCHRANA PŘED NEBEZPEČNÝM DOTYKEM NEŽIVÝCH ČÁSTÍ:
ZVÝŠENÁ SAMOČINNÝM ODPOJENÍM OD ZDROJE A POSPOJOVÁNÍM
OCHRANA PŘED NEBEZPEČNÝM DOTYKEM ŽIVÝCH ČÁSTÍ: IZOLACÍ, KRYTEM

PŘI STYKU PODZEMNÍCH A NADZEMNÍCH ZAŘÍZENÍ DODRŽET
ZEJMÉNA ČSN 736005, ČSN 33301 a ČSN 332000-5-52

LEGENDA PLOCH

- STÁVAJÍCÍ OBRYS 1.NP BUDOV
- STÁVAJÍCÍ OBRYS 2. - 7.NP BUDOV
- NAVRŽENÝ OBRYS 1.NP BUDOV
- NAVRŽENÝ OBRYS 2. - 7.NP BUDOV
- NAVRŽENÝ OBRYS 1.PP

SO 3000 KANALIZACE JEDNOTNÁ
STOKA III - PVC-DN 300, dl.=70,00 m

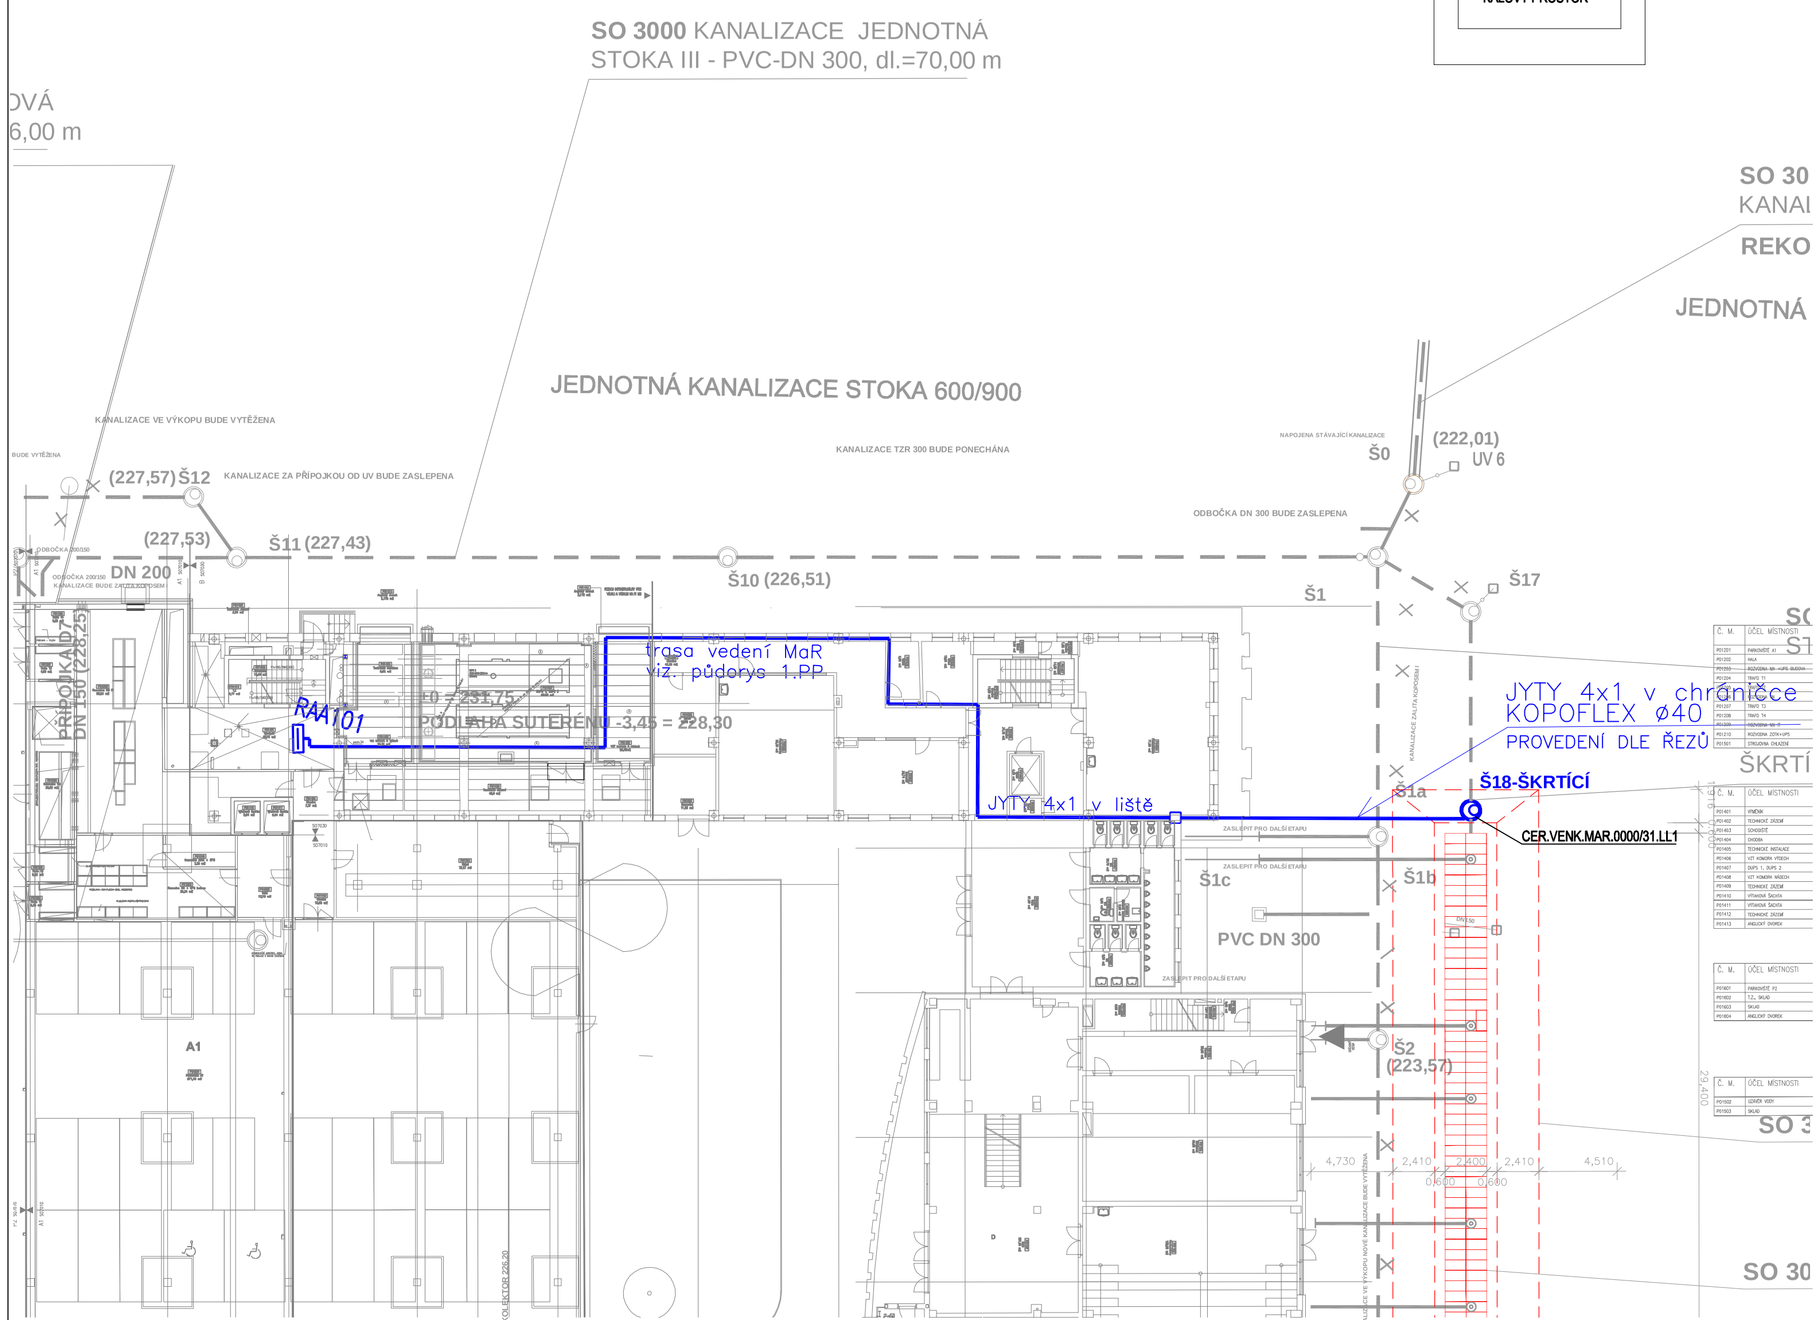

ZMĚNA Č.	DATUM	POPIS ZMĚNY	STANOVISKO TDI	KATEGORIE	PŘIDĚLIL
01	04/2014	DSPS	TDI PŘIDĚLIL		
00	01/2014	DSPS	TDI PŘIDĚLIL		

TABULKA ZMĚN

± 0,000 = 231,75
Souřadný systém: JTSK
Výškový systém: BpV

DSPS	GEMO	ING. ARCH. STAROBA		04/2013	01
DSPS	ING. ALEŠ KOBSKÝ	ING. ARCH. STAROBA		04/2013	01
DSPS	ING. ALEŠ KOBSKÝ			01/2013	00
POPIS:	ZPRACOVAL:	KONTROLOVAL:	SCHVÁLIL:	DATUM	REV.:

TKB engineers&contractors
KOVOPROJEKTA BRNO s. s.

NÁZEV PROJEKTU:
ROZVOJ INFRASTRUKTURY PRO VÝUKU A VÝZKUM NA FI MU
(1. ETAPA)

INVESTOR:
MASARYKOVA UNIVERZITA
ŽEROTÍNOVO NÁMĚSTÍ 9
601 77 BRNO

JEDNOTKA: SO 7010 Budova A1; SO 7030 Budova B - část
SO 7040 Budova C - část
SO 7070 Zastřešení parkoviště P2
Měření a Regulace

POŘ.Č.:

POČET A4: 6

OBCHODNÍ PŘÍPAD-STAVBA:
VÝSTAVBA A MODERNIZACE FI
A ÚVT MU - 1. A 2. ETAPA
BOTANICKÁ 68a, BRNO

NÁZEV VÝKRESU:
SITUACE VHM

VÝTISK Č.:

PROJEKTOVÁ DOKUMENTACE:
SKUTEČNÉHO PROVEDENÍ

MĚŘ.: 1:250

KÓDOVÉ ZNAČENÍ VÝKRESU: VMFI1_DSPS_A_S0000_MR01_011

REV.: 01