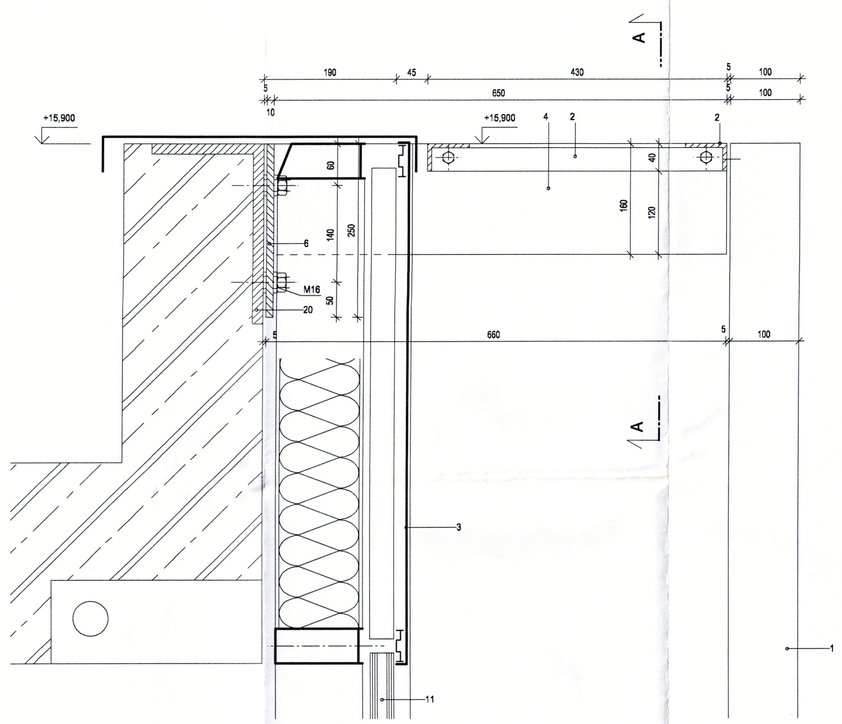

Detail 1 1 : 5

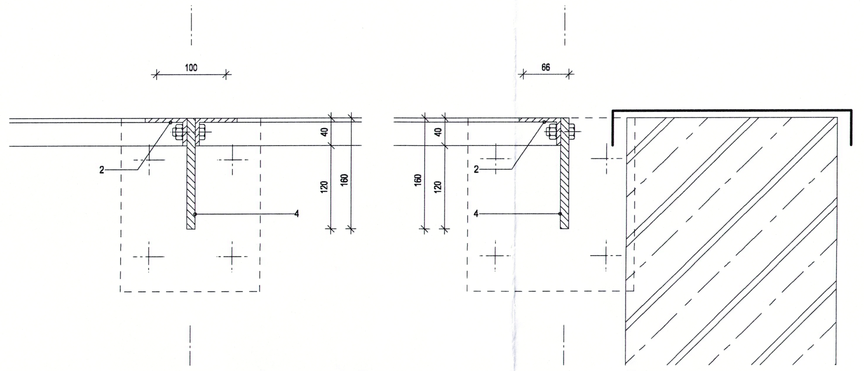

Typické pole, řez A - A 1 : 5
- ocel. konzola r 2

Krajové pole, řez A - A 1 : 5
- ocel. konzola r 2b

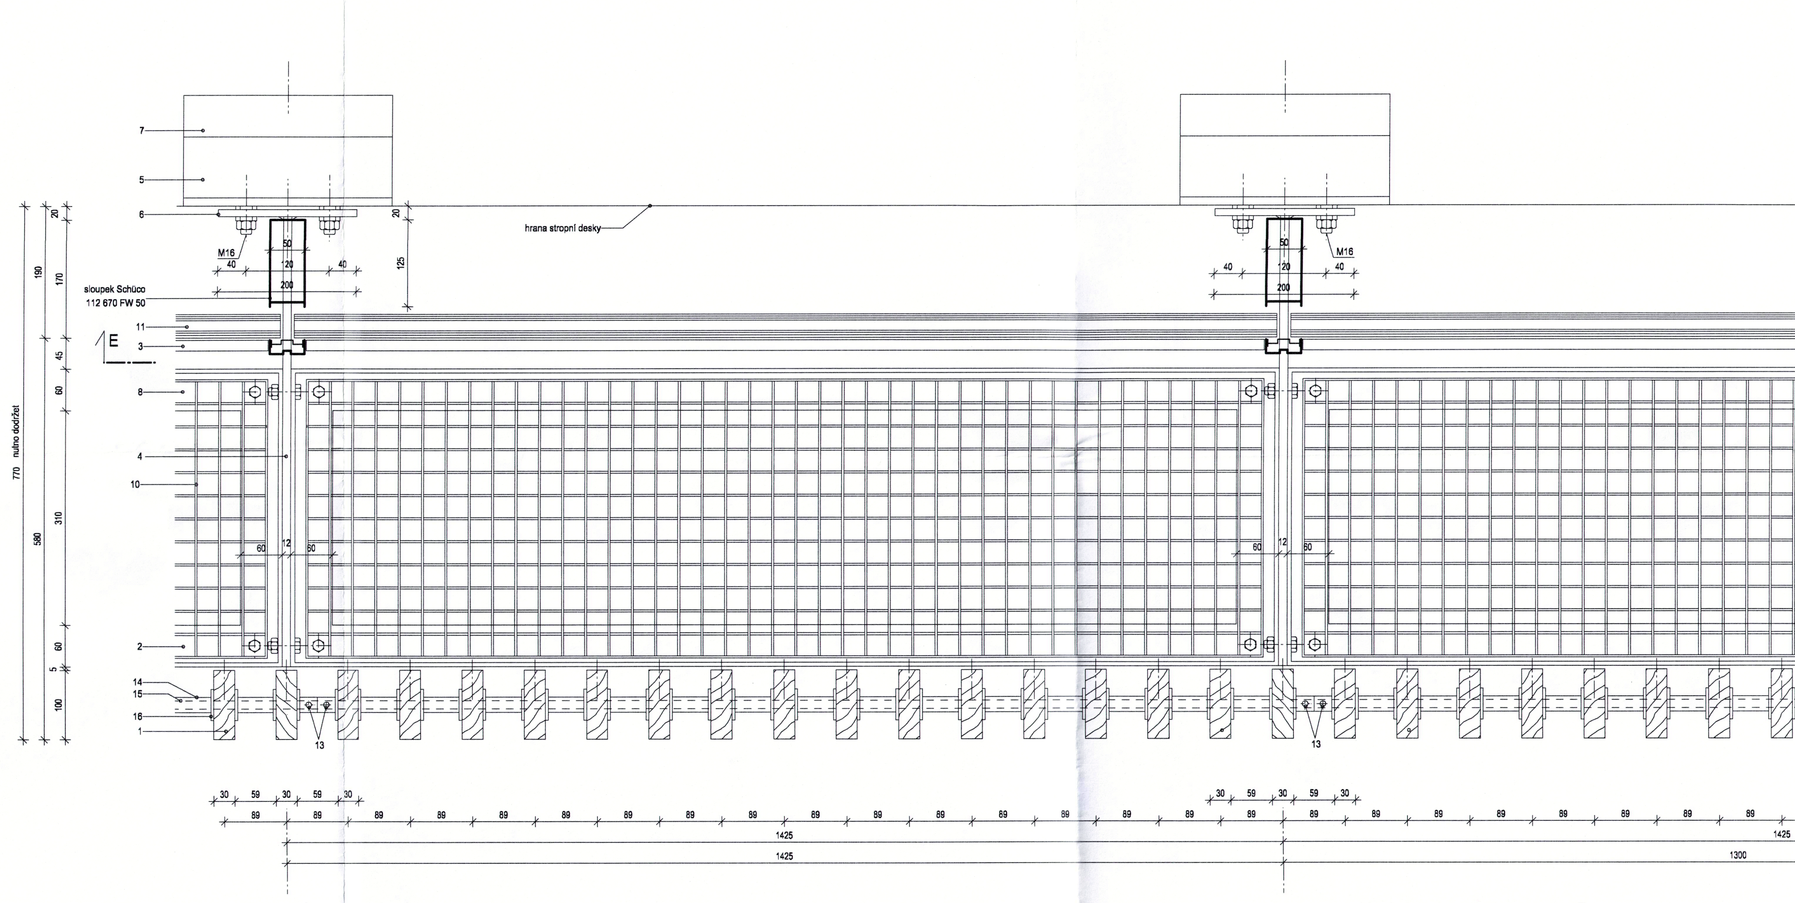

Typické pole, půdorys 1 : 5

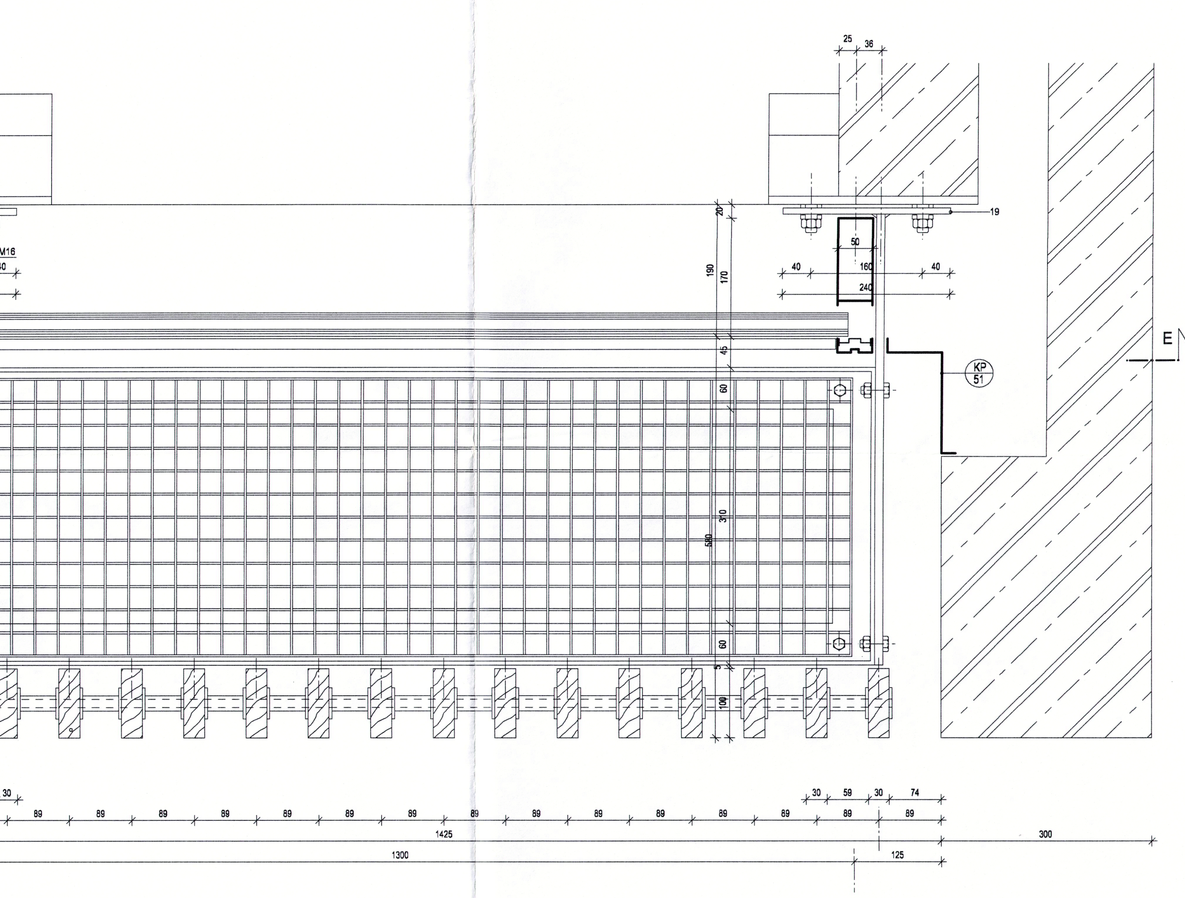

Krajní pole, půdorys 1 : 5

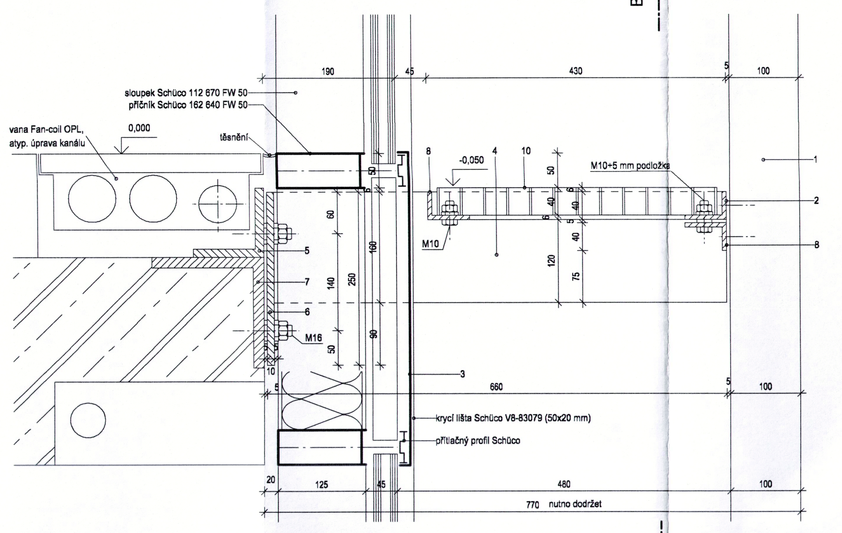

Detail 2 1 : 5

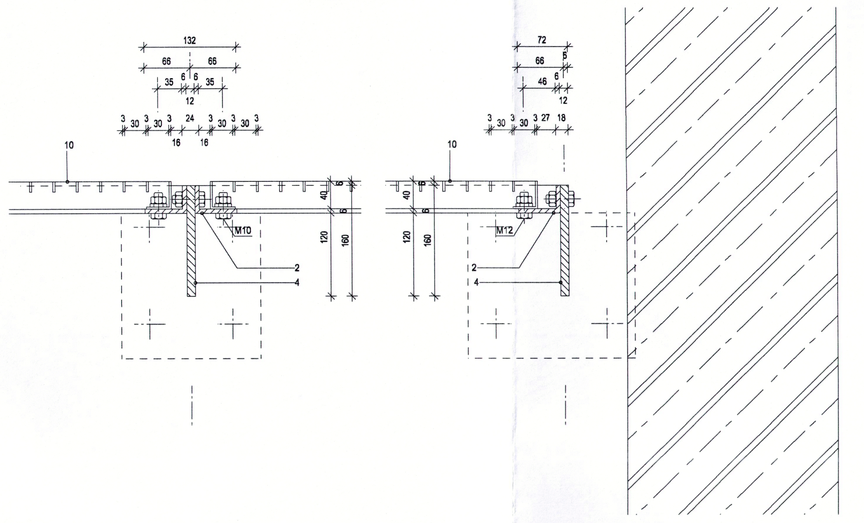

Typické pole, řez B-B 1 : 5
- ocel. konzola r 1

Krajové pole, řez B-B 1 : 5
- ocel. konzola r 1b

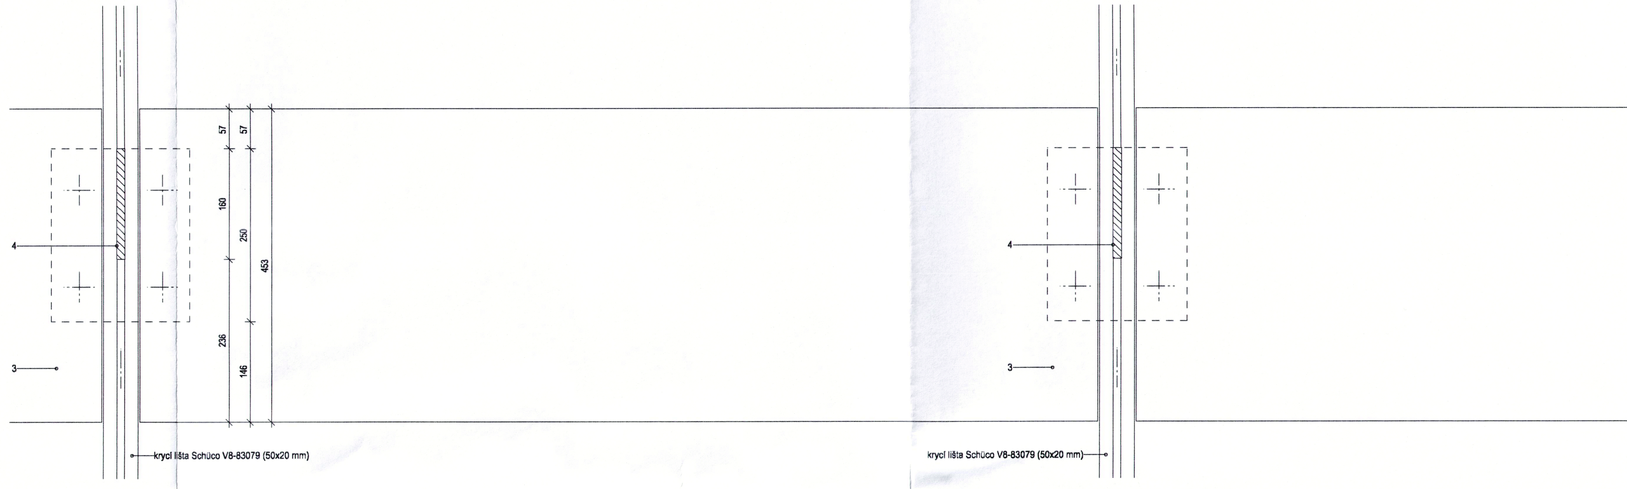

Typické pole, řez E-E 1 : 5

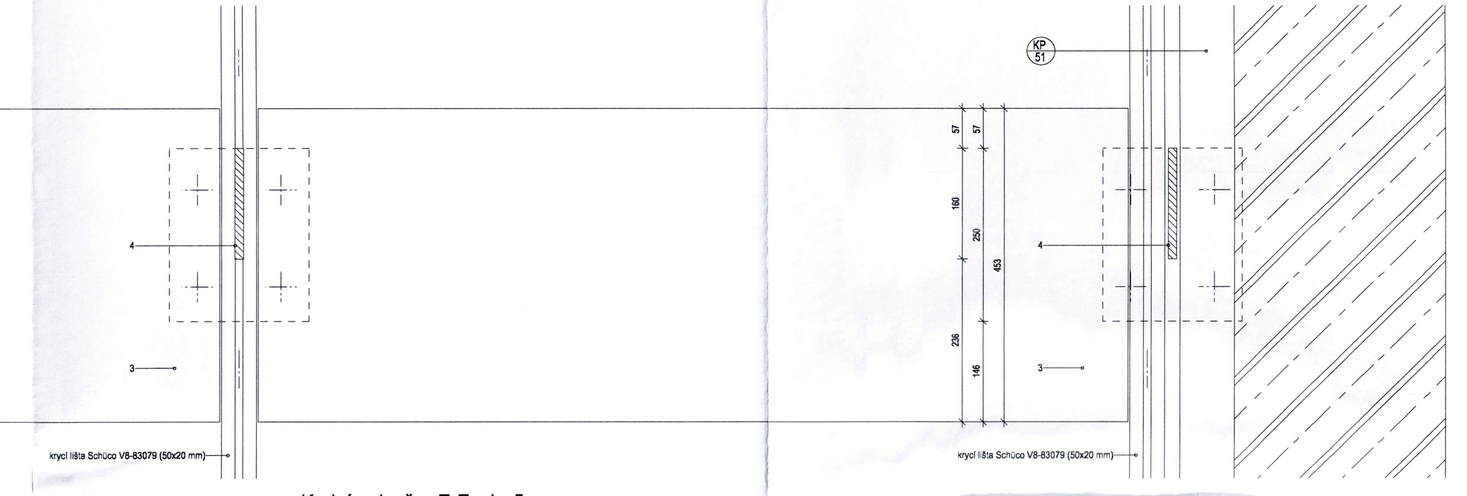

Krajní pole, řez E-E 1 : 5

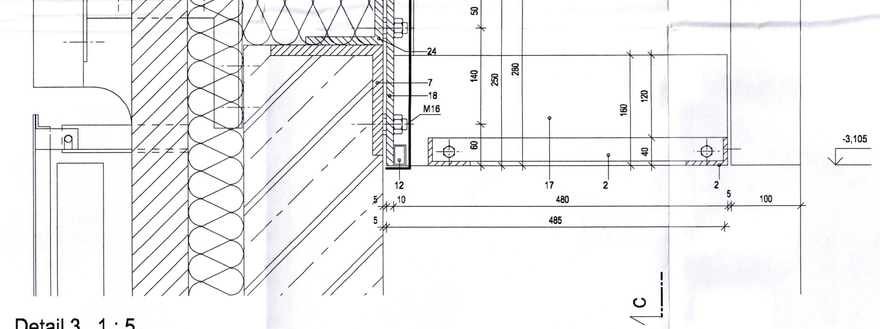

Detail 3 1 : 5

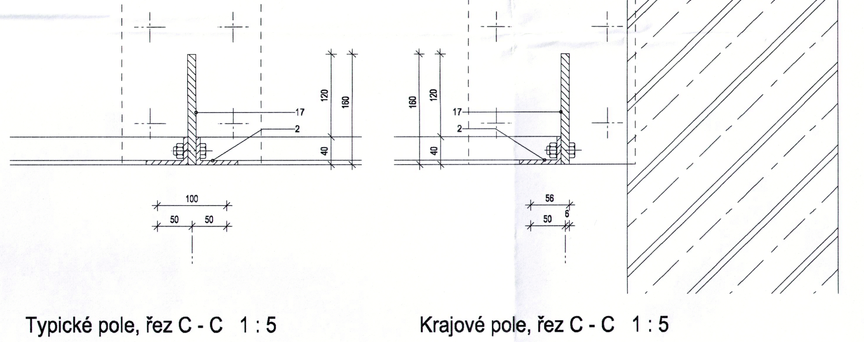

Typické pole, řez C - C 1 : 5
- ocel. konzola r 3

Krajové pole, řez C - C 1 : 5
- ocel. konzola r 3b

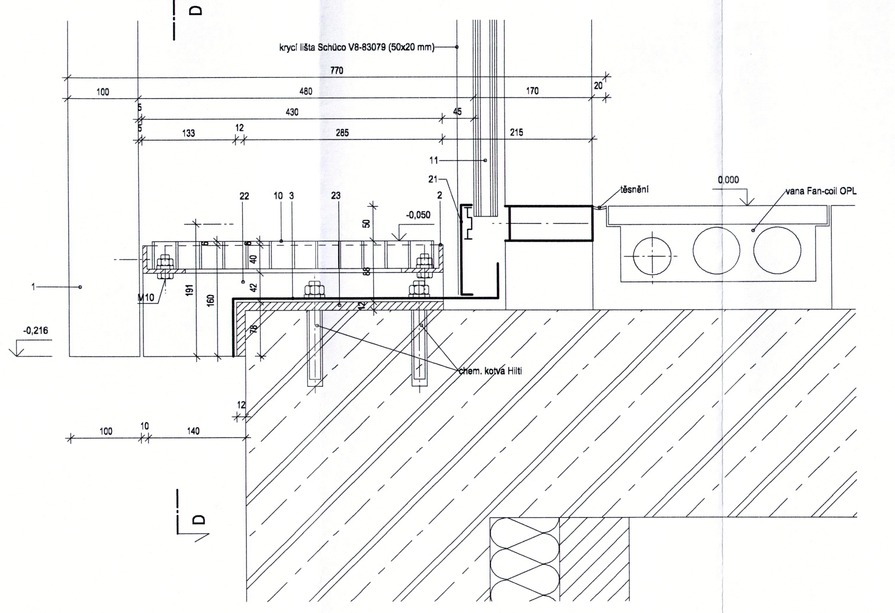

Detail 4 1 : 5

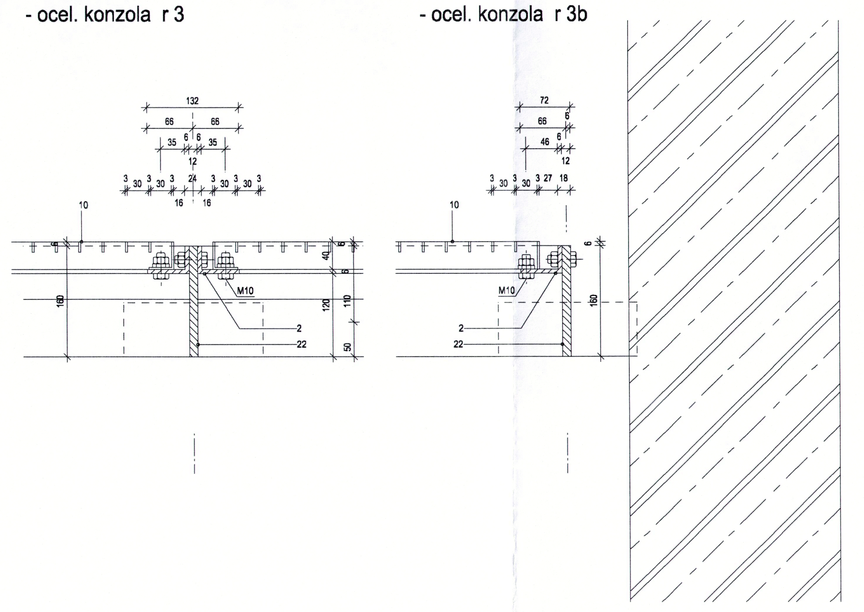

Typické pole, řez D-D 1 : 5
- ocel. konzola r 4

Krajové pole, řez D-D 1 : 5
- ocel. konzola r 4b

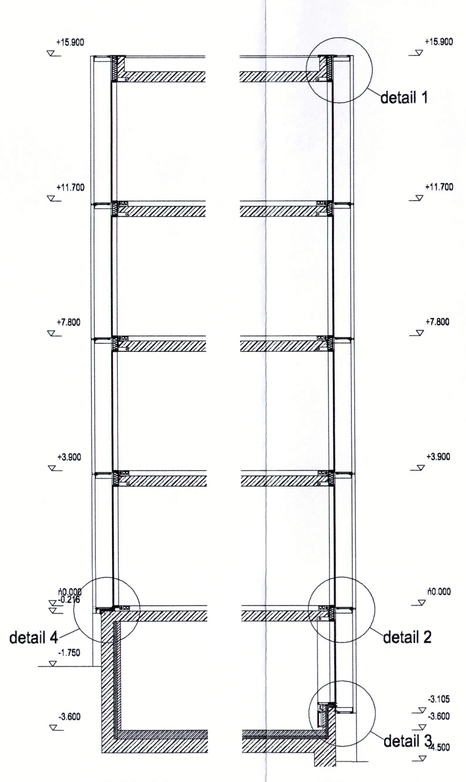

Příčný řez budovou 1 : 100

1 dřevěná lamela průřezu 30x100 mm - 16 ks/1425 mm=1 segment, materiál dub + transparentní impregnace, kotvení zápustnými vruty
2 rám ze svařených ocel. L profilů 40x60x6, kotvení šrouby k prvku č. 4, 17, 22
3 krycí plech Alucobond tl. 4 mm
4 ocel. konzola průřezu 12x160/650 mm
5 ocel. L profil 100x100x12 dl. 300 mm+ 2x M16, navařen na prvek č. 7
6 ocel. pás 10x200/250 mm
7 kotevní válcovaný profil I. 160 osazený ve stropní konstrukci + 2x M16 - viz. SO 01 Koordinační výkresy stavebních úprav (prvky K1 až K3)
8 ocel. L profil 40x60x6 mm - suchá montáž k prvku č. 2
10 Z/41 ocel. lisovaný rošt P 340/33/3, lemovaný
11 zasklení izolačním dvojsklem
12 tenkostěnný uzavřený profil 18x30x2 mm
13 spojení prvku č. 15 + fixační šroub
14 ocel. trubka ⌀22 mm tl. 4 mm dl. 51 mm
15 ocel. táhlo ⌀12 mm
16 podložka ⌀45 mm tl. 4 mm
17 ocel. konzola průřezu 12x160/480 mm
18 ocel. pás 200x250x10 mm
19 ocel. pás 10x240/250 mm
20 kotevní válcovaný profil I. 160/260 osazený v atice + 4x M16
21 ocel. plech t. 5 mm, komaxit RAL 9006
22 ocel. konzola průřezu 12x160/430 mm
23 ocel. L profil 78x297x12 dl. 300 mm, navařen na prvek č. 22
24 ocel. profil 110x70x12 dl. 300 mm + 2xM16, navařen na L 160

Poznámka :
Toto není výrobní dokumentace.
Výrobní dokumentace musí být odsouhlasena projektantem.
Všechny ocelové konstrukce jsou žárově pozinkovány.
Všechny Al profily a prvky z Alucobondu budou opatřeny povrchovou úpravou komaxit RAL 9006.

0,000 = 236,25 m.n.m.

IMOS Brno, a.s.
DOKUMENTACE SKUTEČNÉHO PROVEDENÍ
Datum: 8. 11. 2001 Podpis:

Název stavby	Paré
KNIHOVNA FFMU V BRNĚ	8
Investor	Místo stavby
Masarykova univerzita Brno	Brno, ulice Arne Nováka
Generální projektant / odpovídal	Hlavní inženýr projektu
Kuba, Pilař architekti Kosořská 59, 602 00 Brno tel./fax: 05 - 4521 5921 / podpis	Ing. Bořivoj Srba arch 21 a.s., tř. kpt. Jaroše 19, 602 00 Brno tel./fax: 05 - 4521 5749
Stavební objekt	Stupeň
SO 01 - Knihovna	Projekt pro provedení stavby
Část	Datum
1. Architektonicko - stavební řešení	05 / 2001
Projektant části	Vypracoval
Akad. arch. Ladislav Kuba Ing. MA Tomáš Pilař / podpis	Ing. arch. Lenka Počová
Název výkresu	Měřítko / Číslo výkresu
Fasáda F1, F2 - detaily	1 : 5 / 1.64