: – v úrovni do 150mm nad horním lícem podhledu
ı min.0.3%, odvzdušněno, odvodněno

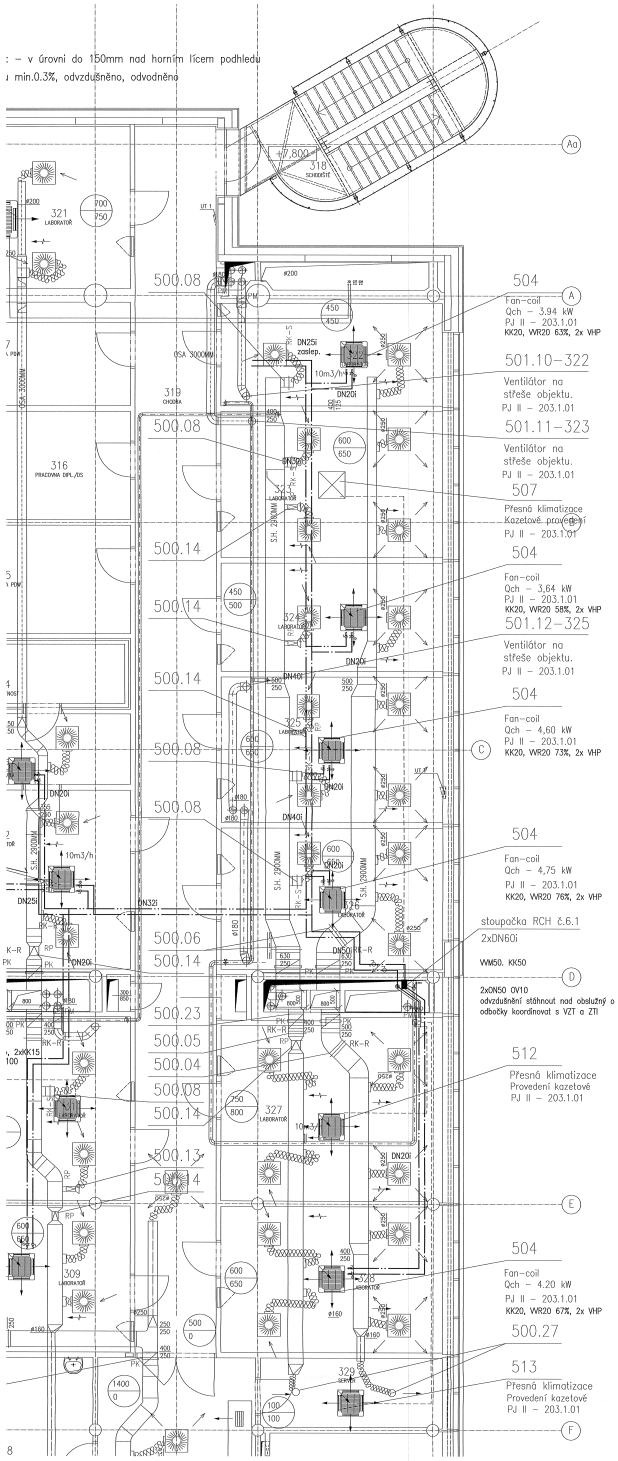

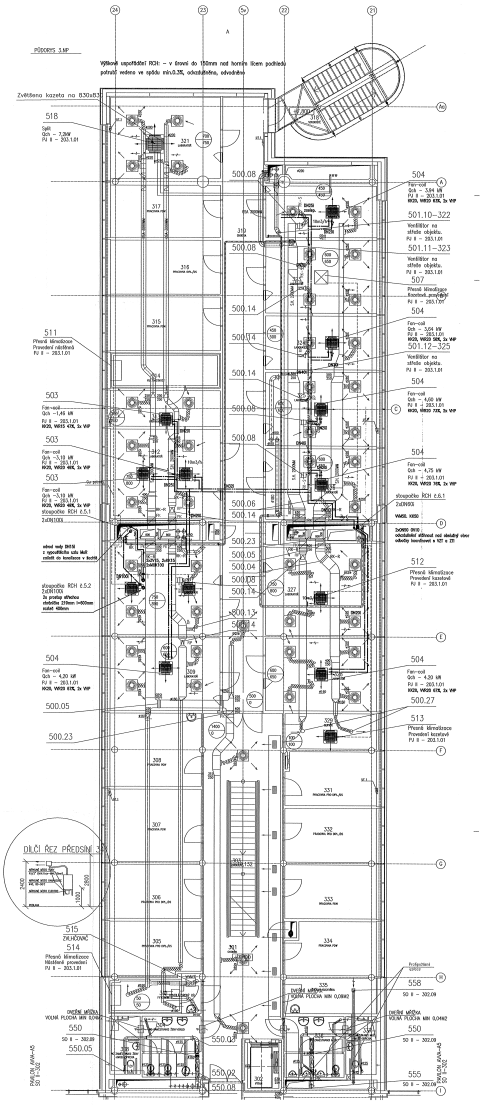

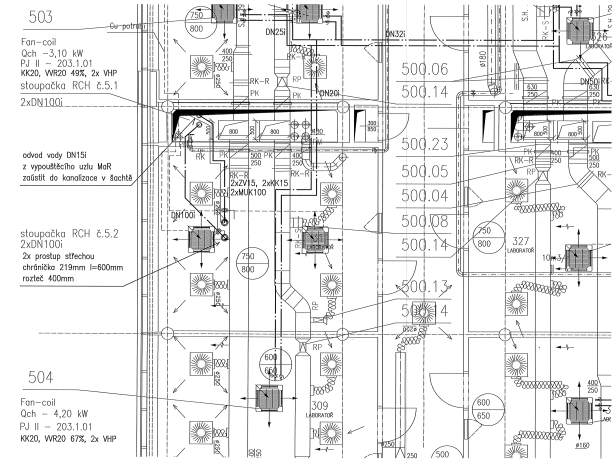

LEGENDA POTRUBÍ

ozn.	popis * PVC SCH 40	max.pr.2c	20x4s 6	
DN20	3/4"	di=20,46mm *	60mm	1000mm PVC
DN25	1"	di=26,14mm *	66mm	1000mm PVC
DN32	5/4"	di=34,53mm *	80mm	1200mm PVC
DN40	6/4"	di=40,37mm *	86mm	1300mm PVC
DN50	2"	di=52,03mm *	95mm	1500mm PVC
DN80	ocel. potrubí	70/3,2	108mm	2500mm
DN65	ocel. potrubí	76/3,2	114mm	2500mm
DN80	ocel. potrubí	89/3,6	127mm	3000mm
DN100	ocel. potrubí	108/4	146mm	3000mm
DN125	ocel. potrubí	133/4	171mm	4000mm
DN150	ocel. potrubí	159/4,5	197mm	4000mm
DN200	ocel. potrubí	219/6,3	257mm	6000mm
DN250	ocel. potrubí	273/7	311mm	6000mm

všechny přípojky FC v dimenzi DN20
FC s potrubou chladu do 3 kW – ventil VVR DN15
VŠECHNY PROSTUPY PŘES CHOC PROTIPOŽÁRNĚ DOTĚSNĚNY !

LEGENDA ARMATUR

VVR	VYVAŽOVACÍ VENTIL REGULAČNÍ
VVM	VENTIL S PŘESNÉ DEFINOVANÝM Kv
KKV	KULOVÝ KOHOUT UZAVÍRACÍ S VYP.
VV	VYVAŽOVACÍ VENTIL
KK	KULOVÝ KOHOUT UZAVÍRACÍ
F	FILTR
MUK	MEZIPŘÍRUBOVÁ UZAVÍRACÍ KLAPKA
ON	ODVZDUŠŇOVACÍ NÁDOBA
OV	ODVZDUŠŇOVACÍ VENTIL
DK	DÁVKOVACÍ KOTLÍK NA CHEMIKÁLIE
ZV	ZPĚTNÝ VENTIL ZÁVITOVÝ
V	VODOMĚR
P	MANOMETR
KP	KOMPENZÁTOR
VHP	VELKOPRŮMĚROVÁ FLEXI HADICE
VK	VYPOUŠTĚCÍ KULOKOHOUT
PVV	PŘEPOUŠTĚCÍ VENTIL ZÁVITOVÝ

POZNÁMKA:

– VEŠKERÉ SACÍ POTRUBÍ BUDE PO CELÉ DÉLCE IZOLOVÁNO TEPELNOU IZOLACÍ VČETNĚ TLUMIČE HLUKU
– POŽÁRNÍ KLAPKY DOIZOLOVÁNY K POŽÁRNĚ DĚLÍCÍ KONSTRUKCI
– PODHLEDY ODVĚTRÁNY OTVORY V POTRUBÍ Ø20 MM

REVIZE	DATUM	AKCE/ÚS, PODPIS	POPIS REVIZE
02	10.6.2007	ING.SCHREIBER	DOKUMENTACE SKUTEČNÉHO PROVEDENÍ STAVBY
01	19.6.2006	ING.SCHREIBER	Změna v dispozici vstp. špnové Rosthy toilet, doposdní připojovací rozvíx podlahá

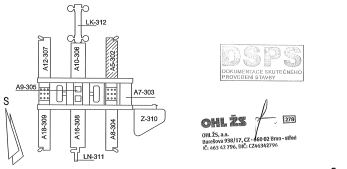

±0,000=281,70 (PODLAHA 1.NP PAVILONŮ)

6

OHL ŽS

UKB - 1 - RD - D - 302- 07 - 006 - 02

JAROMÍR ČERNÝ KAREL TUZA PETR UHLÍŘ

A PLUS

KOORDINACE PROJEKCE	PROMED BRNO spol. s r.o.	PROJEKTANT PROFESE: ROZVODY CHLADU PRO VZT	ZODP.PROJEKTANT: ING. PETR SCHREIBER
HL.INŽ.PROJEKTU	ING. FRANTIŠEK JANOUŠEC		VYPRACOVAL: ING. PETR SCHREIBER
INVESTOR	MASARYKOVA UNIVERZITA V BRNĚ		
STAVBA	MU V BRNĚ, UNIVERZITNÍ KAMPUS BOHUNICE - AVVA AVVA - 1. ETAPA - MODRÁ D. SO II - 302 PAVILON AVVA - A5 07. ROZVODY CHLADU		STUPEŇ: DSPS DATUM: 10.6.2007 POČET F A4: 5 A4 Č.ZAKÁZKY: 05 – 095 ARCHIVČÍSLO: –
NÁZEV VÝKRESU	PŮDORYS 3.NP	MĚŘÍTKO: 1:50	ČÍSLO VÝKRESU: 006	REVIZE: 02