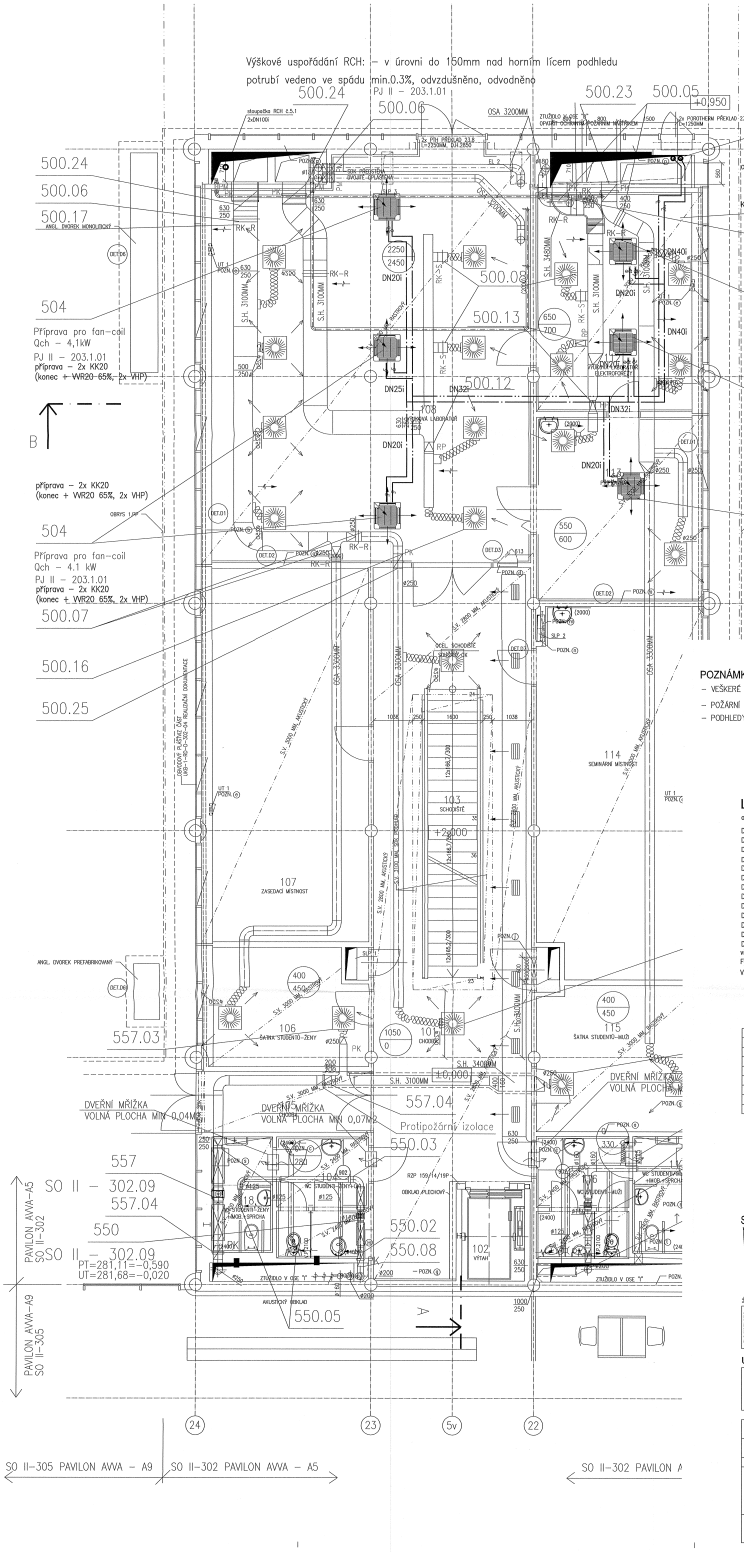

POZNÁMKA:

- VEŠKERÉ SACÍ POTRUBÍ BUDE PO CELÉ DÉLCE IZOLOVÁNO TEPELNOU IZOLACÍ VČETNĚ TLUMIČE HLUKU
- POŽÁRNÍ KLAPKY DOZOLOVÁNY K POŽÁRNĚ DĚLÍCÍ KONSTRUKCI
- PODHLEDY ODVĚTRÁNY OTVORY V POTRUBÍ #20 MM

LEGENDA POTRUBÍ

ozn.	popis * PVC SCH 40	max.pr.ža.	zděs ú
DN20	3/4" di=20,46mm *	60mm	1000mm PVC
DN25	1" di=26,14mm *	66mm	1000mm PVC
DN32	5/4" di=34,53mm *	80mm	1200mm PVC
DN40	6/4" di=40,37mm *	86mm	1300mm PVC
DN50	2" di=52,03mm *	95mm	1500mm PVC
DN60	ocel. potrubí 70/3,2	108mm	2500mm
DN65	ocel. potrubí 76/3,2	114mm	2500mm
DN80	ocel. potrubí 89/3,6	127mm	3000mm
DN100	ocel. potrubí 108/4	146mm	3000mm
DN125	ocel. potrubí 133/4	171mm	4000mm
DN150	ocel. potrubí 159/4,5	197mm	4000mm
DN200	ocel. potrubí 219/6,3	257mm	6000mm
DN250	ocel. potrubí 273/7	311mm	6000mm

všechny přípojky FC v dimenzi DN20
FC s potřebou chladu do 3 kW – ventil VVR DN15
VŠECHNY PROSTUPY PŘES CHÓC PROTIPOŽÁRNĚ DOTĚSNĚNY !

LEGENDA ARMATUR

VVR	VYVAŽOVACÍ VENTIL REGULAČNÍ
VVM	VENTIL S PŘESNĚ DEFINOVANÝM Kv
KKV	KULOVÝ KOHOUT UZAVÍRACÍ S VYP.
VV	VYVAŽOVACÍ VENTIL
KK	KULOVÝ KOHOUT UZAVÍRACÍ
F	FILTR
MUK	MEZIPŘÍRUBOVÁ UZAVÍRACÍ KLAPKA
ON	ODVZDUŠŇOVACÍ NÁDOBA
OV	ODVZDUŠŇOVACÍ VENTIL
DK	DÁVKOVACÍ KOTLÍK NA CHEMIKÁLIE
ZV	ZPĚTNÝ VENTIL ZÁVITOVÝ
V	VODOMĚR
P	MANOMETR
KP	KOMPENZÁTOR
VHP	VELKOPRŮMĚROVÁ FLEXI HADICE
VK	VYPOUŠTĚCÍ KULOKOHOUT
PVV	PŘEPOUŠTĚCÍ VENTIL ZÁVITOVÝ

02	10.6.2007	INŽ.SCHREIBER	DOKUMENTACE SKUTEČNÉHO PROVEDENÍ STAVBY
01	16.6.2006	INŽ.SCHREIBER	Změna v doplňování vody, úprava šoulitky ústící, doplnění přípojkování nástra podlaží
REVIZE	DATUM	JMÉNO, PODPIS	POPIS REVIZE

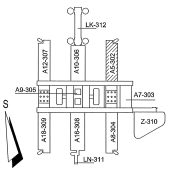

DSPS
DOKUMENTACE SKUTEČNÉHO PROVEDENÍ STAVBY

OHL ŽS
OHL ŽS, a.s.
Burešova 938/17, CZ - 602 00 Brno - střed
IČ: 463 47 294, DIČ: CZ46347294

±0,000=281,70 (PODLAHA 1.NP PAVILONŮ)

6

OHL ŽS

UKB - 1 - RD - D - 302- 07 - 004 - 02

JAROMÍR ČERNÝ KAREL TUZA PETR UHLÍŘ

A PLUS

KOORDINACE PROJEKTU: PROMOS BRNO spol. s r.o.	PROJEKTANT PROFESE: ROZVODY CHLADU PRO VZT		ZODP.PROJEKTANT: ING. PETR SCHREIBER
HLAVNÍ PROJEKTANT: ING. FRANTIŠEK JANOUŠEK			VYPRACOVAL: ING. PETR SCHREIBER
INVESTOR: MASARYKOVA UNIVERZITA V BRNĚ			
STAVBA: MU V BRNĚ, UNIVERZITNÍ KAMPUS BOHUNICE - AVVA		STUPEŇ	DSPS
AVVA – 1. ETAPA – MODRÁ		DATUM	10.6.2007
ČÁST: D. SO II - 302 PAVILON AVVA - A5		FORMÁT	II A4
OT. ROZVODY CHLADU		ČÍSLO KRESBY	08 – 004
		ARCH.ČÍSLO	-
NÁZEV VÝKRESU: PŮDORYS 1.NP		MĚŘÍTKO	1:50
		ČÍSLO VÝKRESU	004
		REVIZE	02