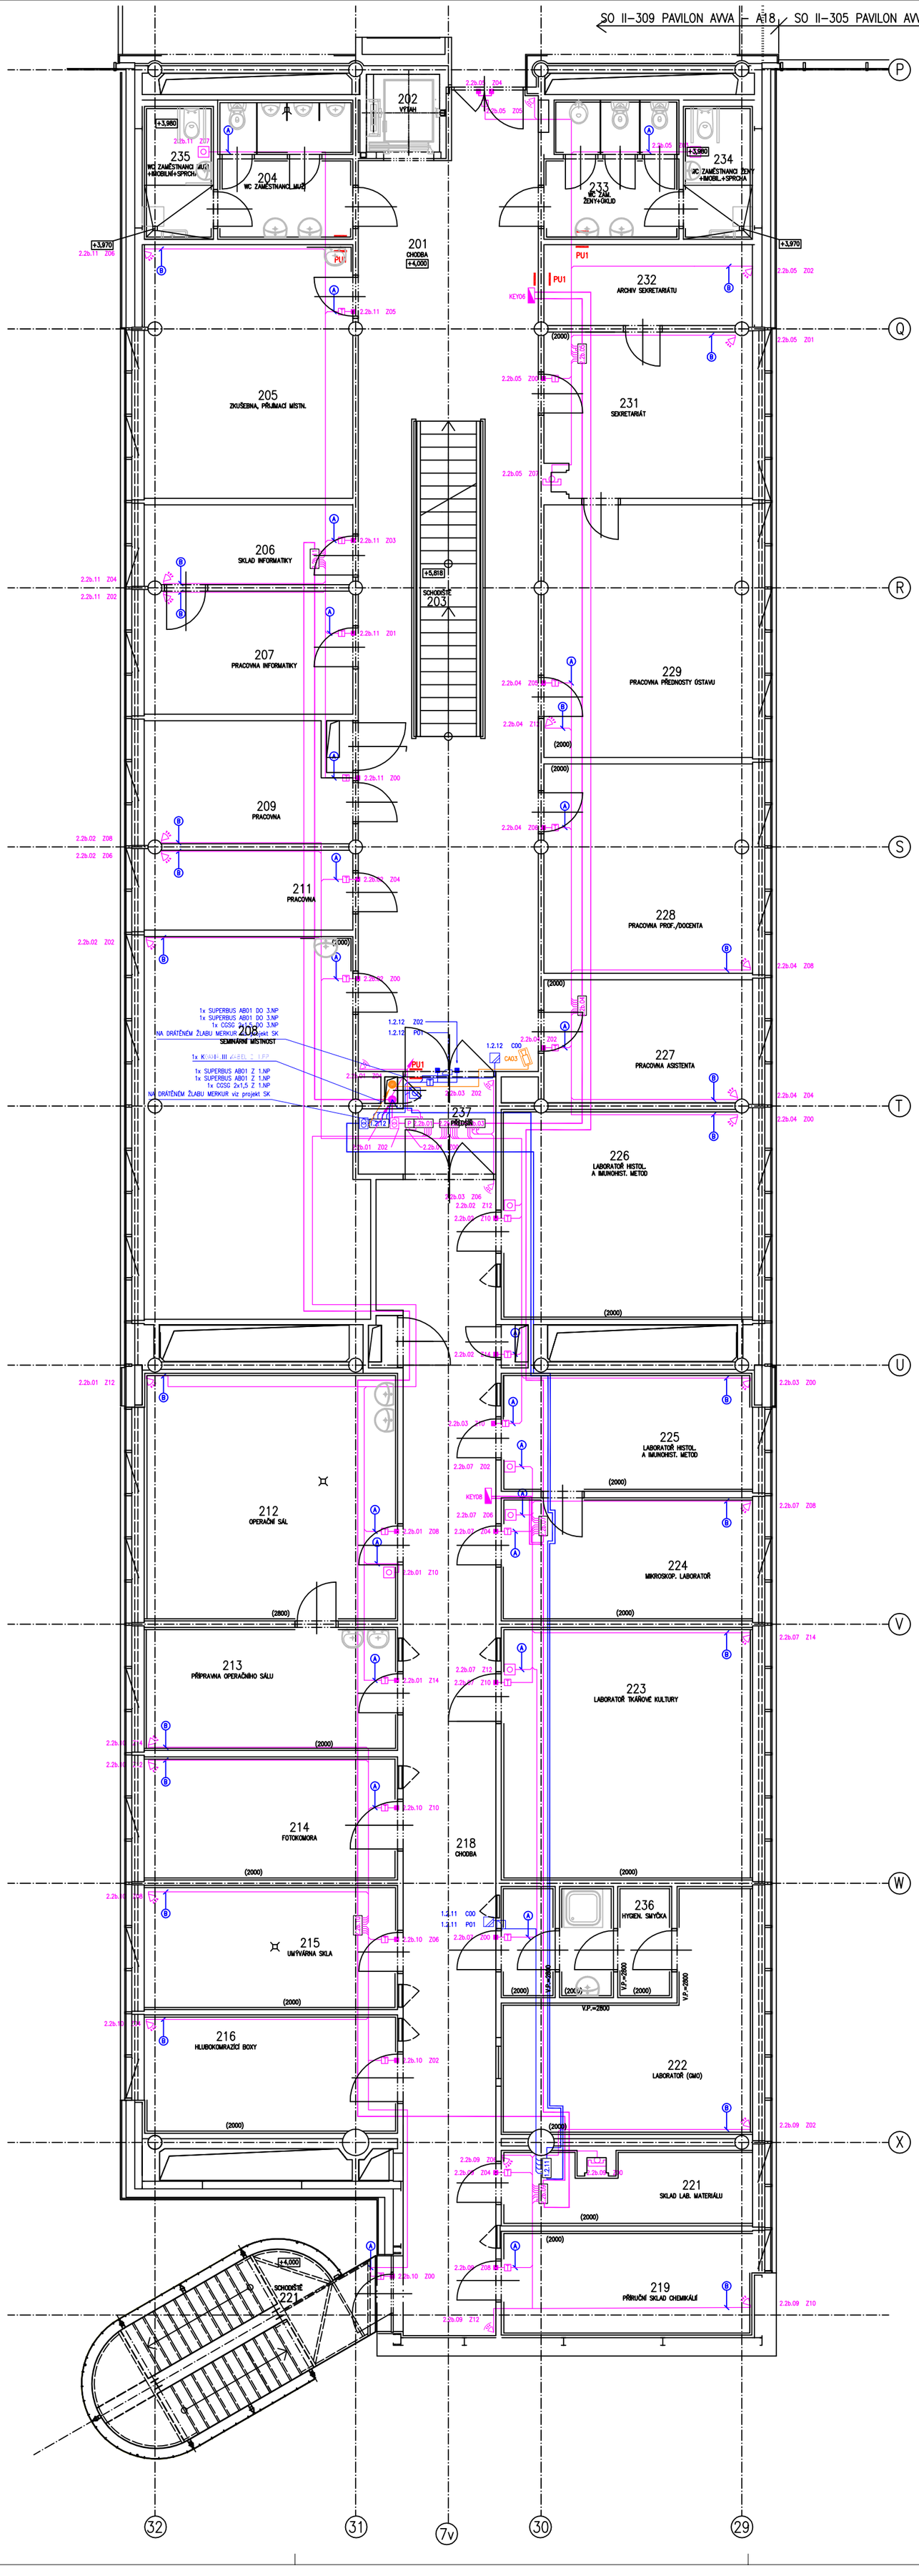

LEGENDA EZS

- ÚSTŘEDNA EZS
- PASIVNÍ ČIDLO POHYBU VĚJÍŘ (UMÍSTĚNO NA STĚNĚ VE VÝŠCE 2,4m)
- PASIVNÍ ČIDLO POHYBU STROPNÍ (UMÍSTĚNO NA STROPĚ)
- ČIDLO ROZBITÍ SKLA (UMÍSTĚNO NA STROPĚ)
- PASIVNÍ ČIDLO POHYBU S ANTIMASKINGEM UMÍSTĚNO NA STĚNĚ VE VÝŠCE 2,4m)
- MAGNETICKÝ KONTAKT (PŘIPEVNĚNÝ KE DVEŘÍM NEBO OKNU ZE STRANY CHRÁNĚNÉHO PROSTORU)
- PROPOJOVACÍ KRABICE S TAMPER KONTAKTEM (V PODHLEDU)
- OVLÁDACÍ KLÁVESNICE EZS (UMÍSTĚNA NA STĚNĚ VE VÝŠCE 1,3m)
- TÍSŇOVÝ HLÁSIČ TLAČÍTKOVÝ (UMÍSTĚNÝ NA STĚNĚ VE VÝŠCE 1,2m)
- TÍSŇOVÝ HLÁSIČ TLAČÍTKOVÝ – PRO INVALIDY (UMÍSTĚNÝ NA STĚNĚ VE VÝŠCE 1,2m)
- EXPxx EXPANDÉR (STANDARDNĚ UMÍSTĚNÝ NAD PODHLEDEM NEBO PŘÍSTUPNÉ V INSTALAČNÍ ŠACHTĚ)
- P EXPxx EXPANDÉR S PŘIJÍMAČEM BEZDRÁTOVÝCH TLAČÍTEK
- KABEL K PRVKŮM EZS (TYP VIZ POZNÁMKA)
- SBĚRNICOVÝ KABEL SUPERBUS AB01
- NAPÁJECÍ ZDROJ VČETNĚ AKUMULÁTORU
- VIBRAČNÍ DETEKTOR

LEGENDA EKV

- RJ01 ŘÍDÍCÍ JEDNOTKA SNÍMAČŮ ID KARET
- SNÍMACÍ HLAVA KARET, PROTOKOLY EM4002 A MIFARE (NA STĚNĚ VE VÝŠCE 1,2m, PŘIPOJENO KABELEM UTP)
- ELEKTROMAGNETICKÝ ZÁMEK ZABUDOVANÝ DO DVEŘÍ (PŘIPOJENO KABELEM JYTY 2x1)
- ELEKTROMAGNETICKÝ ZÁMEK REVERZNÍ (PŘIPOJENO KABELEM JYTY 2x1)
- MAGNETICKÝ KONTAKT (PŘIPEVNĚNÝ KE DVEŘÍM NEBO OKNU ZE STRANY CHRÁNĚNÉHO PROSTORU)
- TLAČÍTKO PRO ODCHOD (NA STĚNĚ VE VÝŠCE 1,2m)
- KABEL K PRVKŮM EKV
- SBĚRNICOVY KABEL EKV SUPERBUS AB01 A NAPAJECI KABEL CGSG 2x1,5
- NAPÁJECÍ ZDROJ VČETNĚ AKUMULÁTORU

LEGENDA CCTV

- CCTV DVR záznamová jednotka
- KAMERA PEVNÁ, VNITŘNÍ KRYT
- KAMERA PEVNÁ, VNĚJŠÍ KRYT
- KABEL PRO PŘENOST VIDEOSIGNÁLU
- PU1 POŽÁRNÍ UCPÁVKA TYP 1
- STOUPACÍ VEDENÍ

POZNÁMKA

- ROZVODY PO JEDNOTLIVÝCH MAXIMÁLNÍCH MÍRÁCH TRASY SK
- SBĚRNICOVÉ VEDENÍ JE KABELEM SUPERBUS AB01
- MAGNETICKÉ KONTAKTY NA OKNECH JSOU PŘIPOJENY TAK, ABY SE PŘI OTEVŘENÍ OKNA ROZPOJILY ALESPOŇ DVA KONTAKTY
- KE SVORKOVNICÍM MAGNETICKÝCH KONTAKTŮ, NEJDŘÍVE A POSLEDNÍCH TLAČÍTEK VEDE KABEL 4x0,22
- K ČIDLŮM PIR, DETEKTORŮM TŘÍŠTĚNÍ SKLA A MAGNETICKÝM DETEKTORŮM VEDE KABEL 2x0,5+4x0,22
- KE STĚNOVÉ IDENTIFIKAČNÍ ČÁRCE VEDE KABEL FTP 5e 1x2r
- K ZAVÍROVÁNÍ KONTAKTU EDE KABEL J-HTY 2x1
- ÚSEKY KABELŮ V CHRÁNIČKÁCH VNĚJŠÍCH CEST JSOU OPATŘENY POŽÁRNÍM NÁTĚREM
- ČIDLA PIR SE UMÍSŤUJÍ DO VÝŠKY 2,4 m, V PŘÍPADĚ POTŘEBY NEJNÍŽE 1,8 m
- TYPY KABELŮ:
  - (A) STÍNĚNÝ KABEL 4x0,22
  - (B) STÍNĚNÝ KABEL 2x0,5+2x0,22
- ADRESA PRVKU SE UDÁVÁ VE FORMÁTU 1.3a.1 Z04
  - ČÍSLO ZÓNY
  - ADRESA NA LINCE
  - LINKA USTŘEDNY
  - ČÍSLO USTŘEDNY

LEGENDA MÍSTNOSTÍ

Č.M.	ÚČEL MÍSTNOSTI	PLOCHA m²	PODLAHA KÓD	PODLAHA POPIS	POVRCH. ÚPRAVA	POZNÁMKA	PODHLED KÓD	PODHLED POPIS
201	CHODBA	77,87	L1	LINOLEUM	–	SOKL LINOL. V=100	P1	ZV. IZOL. S.V. 2800
202	VÝTAH	3,78	–	–	–	–	–	---
203	SCHODIŠTĚ	11,68	L2	LINOLEUM	–	–	–	---
204	WC ZAMĚSTNANCI ŽENY+ÚKLID	9,98	KD2	KERAMICKÁ DLAŽBA	KER. OBKL. V=2400	–	P2	RASTROVÝ S.V. 2400
205	ZKUŠEBNA, PŘÍJMACÍ MÍSTN.	28,50		KOBEREC	KER. OBKL. V=2000	–	P2	RASTROVÝ S.V. 2800
206	SKLAD INFORMATIKA	8,93	L1	LINOLEUM	–	SOKL LINOL. V=100	P2	RASTROVÝ S.V. 2800
207	PRACOVNA INFORMATIKA	13,75	L1	LINOLEUM	–	SOKL LINOL. V=100	P2	RASTROVÝ S.V. 2800
208	SEMINÁRNÍ MÍSTNOST	42,70	L1	LINOLEUM	KER. OBKL. V=2000	SOKL LINOL. V=100	P1	ZV. IZOL. S.V. 2800
209	PRACOVNA	16,53	L1	LINOLEUM	–	SOKL LINOL. V=100	P2	RASTROVÝ S.V. 2800
211	PRACOVNA	10,70	L1	LINOLEUM	–	SOKL LINOL. V=100	P2	RASTROVÝ S.V. 2800
212	OPERAČNÍ SÁL	33,93	SK2	ANTISTATICKÁ STĚRKA	KER. OBKL. V=2800	FYZ. ZATEMNĚNÍ	P2	SDK S.V. 2800
213	PŘÍPRAVNA OPERAČ. SÁLU	16,53	SK2	ANTISTATICKÁ STĚRKA	KER. OBKL. V=2000	–	P2	RASTROVÝ S.V. 2800
214	FOTOKOMORA	16,53	KD7	KERAMICKÁ DLAŽBA	KER. OBKL. V=2000	FYZ. ZATEMNĚNÍ	P2	RASTROVÝ S.V. 2800
215	UMÝVÁRNA SKLA	16,53	KD2	KERAMICKÁ DLAŽBA	KER. OBKL. V=2000	–	P2	RASTROVÝ S.V. 2800
216	HLUBOKOMRAZÍCÍ BOXY	16,53	KD7	KERAMICKÁ DLAŽBA	KER. OBKL. V=2000	–	P2	RASTROVÝ S.V. 2800
217	SCHODIŠTĚ	18,07	–	–	–	–	–	–
218	CHODBA	60,32	L1	LINOLEUM	–	SOKL LINOL. V=100	P1	ZV. IZOL. S.V. 2500
219	PŘÍRUČNÍ SKLAD CHEMIKÁLIÍ	13,46	KD7	KERAMICKÁ DLAŽBA	KER. OBKL. V=2000	–	P2	RASTROVÝ S.V. 2800
221	SKLAD LAB. MATERIÁLU	10,73	KD7	KERAMICKÁ DLAŽBA	KER. OBKL. V=2000	–	P2	RASTROVÝ S.V. 2800
222	LABORATOŘ (GMO)	24,61	SK2	ANTISTATICKÁ STĚRKA	KER. OBKL. V=2000	FYZ. ZATEMNĚNÍ	P7	SDK S.V. 2800
223	LABORATOŘ TKÁŇOVÉ KULTURY	33,93	SK2	ANTISTATICKÁ STĚRKA	KER. OBKL. V=2000	FYZ. ZATEMNĚNÍ	P7	SDK S.V. 2800
224	MIKROSKOP. LABORATOŘ	16,53	KD7	PVC	KER. OBKL. V=2000	FYZ. ZATEMNĚNÍ	P2	RASTROVÝ S.V. 2800
225	LABORATOŘ HISTOL. A IMUNOHIST. METOD	16,53	KD7	KERAMICKÁ DLAŽBA	KER. OBKL. V=2000	–	P2	RASTROVÝ S.V. 2800
226	LABORATOŘ HISTOL. A IMUNOHIST. METOD	28,13	KD7	KERAMICKÁ DLAŽBA	KER. OBKL. V=2000	FYZ. ZATEMNĚNÍ	P2	RASTROVÝ S.V. 2800
227	PRACOVNA ASISTENTA	13,75	L1	KOBEREC	KER. OBKL. V=2000	SOKL LINOL. V=100	P2	RASTROVÝ S.V. 2800
228	PRACOVNA PROF./DOCENTA	23,40	L1	KOBEREC	KER. OBKL. V=2000	SOKL LINOL. V=100	P2	RASTROVÝ S.V. 2800
229	PRACOVNA PŘEDNOSTY ÚSTAVU	28,23	L1	KOBEREC	KER. OBKL. V=2000	SOKL LINOL. V=100	P2	RASTROVÝ S.V. 2800
231	SEKRETARIÁT	18,58	L1	LINOLEUM	KER. OBKL. V=2000	SOKL LINOL. V=100	P2	RASTROVÝ S.V. 2800
232	ARCHIV SEKRETARIÁTU	10,47	L1	LINOLEUM	–	SOKL LINOL. V=100	P2	RASTROVÝ S.V. 2800
233	PŘEDSÍŇ WC MUŽI	9,98	KD2	KERAMICKÁ DLAŽBA	KER. OBKL. V=2400	–	P2	RASTROVÝ S.V. 2400
234	WC ZAMĚSTNANCI MUŽI+IMOB. + SPRCHA	4,88	KD2	KERAMICKÁ DLAŽBA	KER. OBKL. V=2400	–	P2	RASTROVÝ S.V. 2400
235	WC ZAMĚSTNANCI ŽENY+IMOB. + SPRCHA	4,88	KD2	KERAMICKÁ DLAŽBA	KER. OBKL. V=2400	–	P2	RASTROVÝ S.V. 2400
236	HYGIENICKÁ SMYČKA	8,39	KD2	KERAMICKÁ DLAŽBA	KER. OBKL. V=2000	–	P7	RASTROVÝ S.V. 2800
237	PŘEDSÍŇ	3,30	L1	LINOLEUM	–	SOKL LINOL. V=100	P2	RASTROVÝ S.V. 2800

DSPS	25.05.2007	BC. PAVEL HANLÍČEK	DOKUMENTACE SKUTEČNÉHO PROVEDENÍ STAVBY
01	2.04.2007	BC. PAVEL HANLÍČEK	ROZDĚLENÍ SYSTÉMU EZS A EKV
REVIZE	DATUM	JMÉNO, PODPIS	POPIS REVIZE

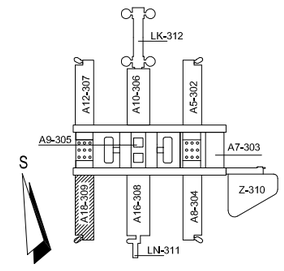

±0,000=281,70 (PODLAHA 1.NP PAVILONŮ)

OHL ŽS

UKB - 1 - RD - D - 309 - 12.04 - 006 - 02
UKB - 1 - RD - D - 309 - 12.05 - 006 - 02
UKB - 1 - RD - D - 309 - 12.06 - 006 - 02

JAROMÍR ČERNÝ KAREL TUZA PETR UHLÍŘ

A-PLUS

KOORDINACE PROJEKTU: PROMED BRNO spol. s r.o.	PROJEKTANT PROFESE: SLABOPROUDÉ ROZVODY HIP: ING. STANISLAV DOUPOVEC	ZODP.PROJEKTANT: BC. PAVEL HANLÍČEK
HLAVNÍ PROJEKTU: ING. FRANTIŠEK JAKUBEC	Gity, Maříkovské náměstí 1, 613 00 Brno, IČO 25302400	VYPRACOVAL: BC. PAVEL HANLÍČEK
INVESTOR: MASARYKOVA UNIVERZITA V BRNĚ		
STAVBA: MU V BRNĚ, UNIVERZITNÍ KAMPUS BOHUNICE - AVVA AVVA - 1. ETAPA - MODRÁ		STUPEŇ: DSPS DATUM: 30.04.2007 POČET F A4: 16 A4 Č.ZAKÁZKY: 26B10189-00200 ARCH.ČÍSLO:
ČÁST: D. SO II - 309 PAVILON AVVA - 18 12. SLABOPROUDÉ ROZVODY		
NÁZEV VÝKRESU: PŮDORYS 2.NP - EZS, EKV, CCTV	MĚŘÍTKO: 1:50	ČÍSLO VÝKRESU: 006 / REVIZE: 02