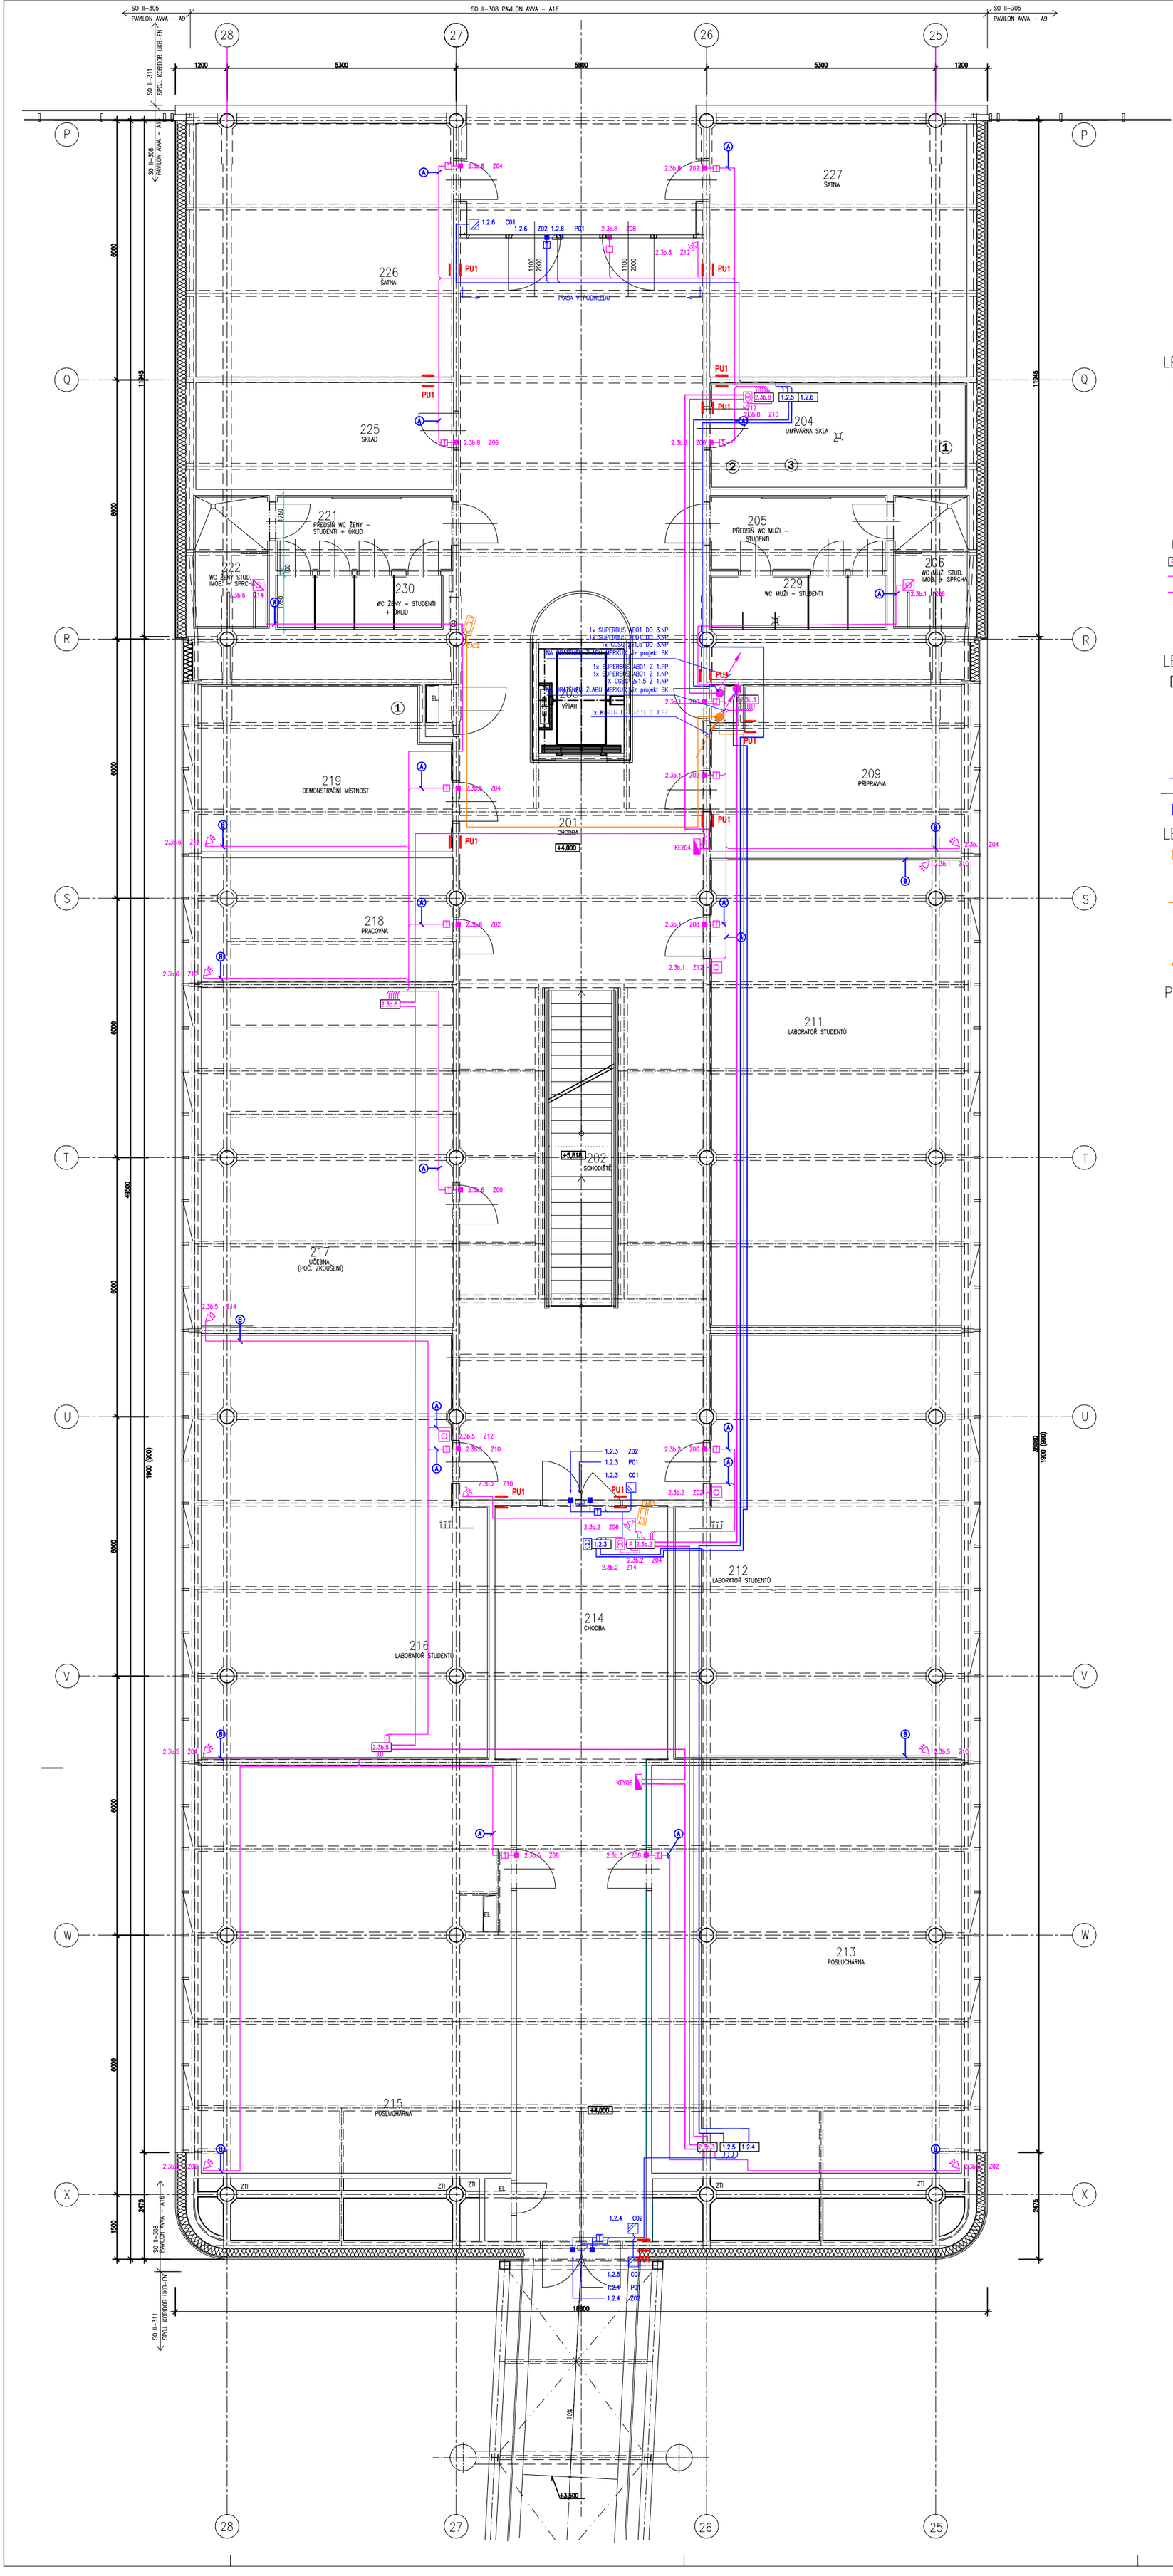

LEGENDA EZS

- ÚSTŘEDNA EZS
- PASIVNÍ ČIDLO POHYBU VĚJÍŘ (UMÍSTĚNO NA STĚNĚ VE VÝŠCE 2,4m)
- PASIVNÍ ČIDLO POHYBU STROPNÍ (UMÍSTĚNO NA STROPĚ)
- ČIDLO ROZBITÍ SKLA (UMÍSTĚNO NA STROPĚ)
- PASIVNÍ ČIDLO POHYBU S ANTIMASKINGEM UMÍSTĚNO NA STĚNĚ VE VÝŠCE 2,4m)
- MAGNETICKÝ KONTAKT (PŘIPEVNĚNÝ KE DVEŘÍM NEBO OKNU ZE STRANY CHRÁNĚNÉHO PROSTORU)
- PROPOJOVACÍ KRABICE S TAMPER KONTAKTEM (V PODHLEDU)
- OVLÁDACÍ KLÁVESNICE EZS (UMÍSTĚNA NA STĚNĚ VE VÝŠCE 1,3m)
- TÍSŇOVÝ HLÁSIČ TLAČÍTKOVÝ (UMÍSTĚNÝ NA STĚNĚ VE VÝŠCE 1,2m)
- TÍSŇOVÝ HLÁSIČ TLAČÍTKOVÝ – PRO INVALIDY (UMÍSTĚNÝ NA STĚNĚ VE VÝŠCE 1,2m)
- EXPxx EXPANDÉR (STANDARDNĚ UMÍSTĚNÝ NAD PODHLEDEM NEBO PŘÍSTUPNĚ V INSTALAČNÍ ŠACHTĚ)
- P EXPxx EXPANDÉR S PŘIJÍMAČEM BEZDRÁTOVÝCH TLAČÍTEK
- KABEL K PRVKŮM EZS (TYP VIZ POZNÁMKA)
- SBĚRNICOVÝ KABEL SUPERBUS ABO1
- NAPÁJECÍ ZDROJ VČETNĚ AKUMULÁTORU
- VIBRAČNÍ DETEKTOR

LEGENDA EKV

- RJ01 ŘÍDÍCÍ JEDNOTKA SNÍMAČŮ ID KARET
- SNÍMACÍ HLAVA KARET, PROTOKOLY EM4002 A MIFARE (NA STĚNĚ VE VÝŠCE 1,2m, PŘIPOJENO KABELEM UTP)
- ELEKTROMAGNETICKÝ ZÁMEK ZABUDOVANÝ DO DVEŘÍ (PŘIPOJENO KABELEM JYTY 2x1)
- ELEKTROMAGNETICKÝ ZÁMEK REVERZNÍ (PŘIPOJENO KABELEM JYTY 2x1)
- MAGNETICKÝ KONTAKT (PŘIPEVNĚNÝ KE DVEŘÍM NEBO OKNU ZE STRANY CHRÁNĚNÉHO PROSTORU)
- TLAČÍTKO PRO ODCHOD (NA STĚNĚ VE VÝŠCE 1,2m)
- KABEL K PRVKŮM EKV
- SBĚRNICOVY KABEL EKV SUPERBUS ABO1 A NAPAJECI KABEL CGSG 2x1,5
- NAPÁJECÍ ZDROJ VČETNĚ AKUMULÁTORU

LEGENDA CCTV

- CCTV DVR záznamová jednotka
- KAMERA PEVNÁ, VNITŘNÍ KRYT
- KAMERA PEVNÁ, VNĚJŠÍ KRYT
- KABEL PRO PŘENOST VIDEOSIGNÁLU

- PU1 POŽÁRNÍ UCPÁVKA TYP 1
- STOUPACÍ VEDENÍ

POZNÁMKA

- ROZVODY POUŽÍVAJÍ V MAXIMÁLNÍ MÍŘE TRASY SK
- SBĚRNICOVÉ VEDENÍ JE KABELEM SUPERBUS ABO1
- MAGNETICKÉ KONTAKTY MAJÍ KABELÁŽ O DÉLCE ODA 3M, KTERÝ SE PŘIPOJUJE DO SVORKOVNICE
- KE SVORKOVNICÍM MAGNETICKÝCH KONTAKTŮ, HOLIČSKÝM A ODCHODOVÝM TLAČÍTKŮM VEDE KABEL 4x0,22
- K ČIDLŮM PIR, DETEKTORŮM TAŘTĚNÍ SKLA A OTŘESOVÝM DETEKTORŮM VEDE KABEL 2x0,5+4x0,22
- KE OTEVÍRACÍ KONTAKTNÍ LIŠTĚ VEDE KABEL CYFTP 2x0,5SZH
- K ZÁVORCE MÁ KONTAKT VEDE KABEL JYTY 2x1
- VŠECHNY KABELY V CHRÁNIČCE UNIKOVÉ ÚSEKY JSOU OPATŘENY POŽÁRNÍMI NÁTĚRY

- ČIDLA PIR SE UMÍSŤUJÍ DO VÝŠKY 2,4 m, V PŘÍPADĚ POTŘEBY NEJNIŽE 1,8 m
- TYPY KABELŮ:
  - A STÍNĚNÝ KABEL 4x0,22
  - B STÍNĚNÝ KABEL 2x0,5+2x0,22
- ADRESA PRVKU SE UDÁVÁ VE FORMÁTU 1.3a.1 Z04
  - ČÍSLO ZÓNY
  - ADRESA NA LINCE
  - LINKA ÚSTŘEDNY
  - ČÍSLO ÚSTŘEDNY

LEGENDA MÍSTNOSTÍ

Č.M.	ÚČEL MÍSTNOSTI	PLOCHA m²	PODLAHA KÓD	PODLAHA POPIS	POVRCH. ÚPRAVA	POZNÁMKA	PODHLED KÓD	PODHLED POPIS
201	CHODBA	145,26		LINOLEUM	–	SOKL. LINOL. V=100	P1	AKUSTICKÝ S.V.2800
202	SCHODIŠTĚ	11,68		LINOLEUM	–	–	–	–
203	VÝTAH	4,78		–	–	–	–	–
204	UMÝVÁRNA SKLA	14,58		CHEM. ODOL. STĚRKA	KER. OBKL. V=2000	PODLAHOVÝ FABION	P2	RASTROVÝ S.V. 2800
205	PŘEDSÍŇ WC MUŽI – STUDENTI	7,18		KERAMICKÁ DLAŽBA	KER. OBKL. V=2400	–	P2	RASTROVÝ S.V. 2400
206	WC MUŽI – STUDENTI – IMOBILNÍ + SPRCHA	5,38		KERAMICKÝ DLAŽBA	KER. OBKL. V=2400	–	P2	RASTROVÝ S.V. 2400
207	NEOBSAZENO	0,00		–	–	–	–	–
208	NEOBSAZENO	0,00		–	–	–	–	–
209	PŘÍPRAVNA	21,73		CHEM. ODOL. STĚRKA	KER. OBKL. V=2000	PODLAHOVÝ FABION	P2	RASTROVÝ S.V. 2800
211	LABORATOŘ STUDENTŮ	63,17		CHEM. ODOL. STĚRKA	KER. OBKL. V=2000	PODLAHOVÝ FABION	P2	RASTROVÝ S.V. 2800
212	LABORATOŘ STUDENTŮ	62,28		CHEM. ODOL. STĚRKA	KER. OBKL. V=2000	PODLAHOVÝ FABION	P2	RASTROVÝ S.V. 2800
213	POSLUCHÁRNA	67,77		LINOLEUM	–	SOKL. LINOL. V=100	P1	AKUSTICKÝ S.V.2800
214	CHODBA	56,81		LINOLEUM	–	SOKL. LINOL. V=100	P1	AKUSTICKÝ S.V.2800
215	POSLUCHÁRNA	67,77		LINOLEUM	–	SOKL. LINOL. V=100	P1	AKUSTICKÝ S.V.2800
216	LABORATOŘ STUDENTŮ	62,26		CHEM. ODOL. STĚRKA	KER. OBKL. V=2000	PODLAHOVÝ FABION	P2	RASTROVÝ S.V. 2800
217	UČEBNA (POČ. ZKOUŠENÍ)	45,95		ANTISTAT.LINOLEUM	KER. OBKL. V=2000	SOKL. LINOL. V=100	P1	AKUSTICKÝ S.V.2800
218	PRACOVNA	16,76		LINOLEUM	–	SOKL. LINOL. V=100	P2	RASTROVÝ S.V. 2800
219	DEMONSTRAČNÍ MÍSTNOST	21,81		CHEM. ODOL. STĚRKA	KER. OBKL. V=2000	PODLAHOVÝ FABION	P2	RASTROVÝ S.V. 2800
221	PŘEDSÍŇ WC ŽENY – STUDENTI + ÚKLID	7,17		KERAMICKÁ DLAŽBA	KER. OBKL. V=2400	–	P2	RASTROVÝ S.V. 2400
222	WC ŽENY – STUDENTI – IMOBILNÍ + SPRCHA	5,38		KERAMICKÁ DLAŽBA	KER. OBKL. V=2400	–	P2	RASTROVÝ S.V. 2400
223	NEOBSAZENO	0,00		–	–	–	–	–
224	NEOBSAZENO	0,00		–	–	–	–	–
225	SKLAD	14,76		LINOLEUM	–	SOKL. LINOL. V=100	P2	RASTROVÝ S.V. 2800
226	ŠATNA	35,00		LINOLEUM	–	SOKL. LINOL. V=100	P2	RASTROVÝ S.V. 2800
227	ŠATNA	35,00		LINOLEUM	–	SOKL. LINOL. V=100	P2	RASTROVÝ S.V. 2800
228	NEOBSAZENO	0,00		–	–	–	–	–
229	WC MUŽI – STUDENTI	–		KERAMICKÁ DLAŽBA	KER. OBKL. V=2000.	–	P2	RASTROVÝ S.V. 2400
230	WC ŽENY – STUDENTI + ÚKLID	4,84		KERAMICKÁ DLAŽBA	KER. OBKL. V=2000.	–	P2	RASTROVÝ S.V. 2400

REVIZE	DATUM	JMÉNO, PODPIS	POPIS REVIZE
DSPS	30.05.2007	BC. PAVEL HAVLÍČEK	DOKUMENTACE SKUTEČNÉHO PROVEDENÍ STAVBY
01	09.11.2006	ING. ONDŘEJ PODŠKUBKA	ZMĚNA REŽIMU PŘÍSTUPU DO PAVILONU

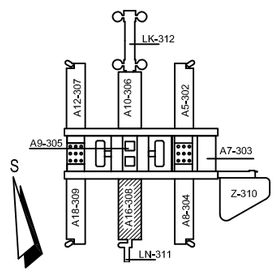

±0,000=281,70 (PODLAHA 1.NP PAVILONŮ)

OHL ŽS

UKB - 1 - RD - D - 308 - 12.04 - 006 - 02
UKB - 1 - RD - D - 308 - 12.05 - 006 - 02
UKB - 1 - RD - D - 308 - 12.06 - 006 - 02

JAROMÍR ČERNÝ KAREL TUZA PETR UHLÍŘ

A-PLUS

KOORDINACE PROJEKTU: PROMED BRNO spol. s r.o.	PROJEKTANT PROFESE: SLABOPROUDÉ ROZVODY HIP: ING.STANISLAV DOUPOVEC	ZODP.PROJEKTANT: BC. PAVEL HAVLÍČEK	
HL.INŽ.PROJEKTU: ING. FRANTIŠEK JAKUBEC	GITY Mariánské náměstí 1 617 00 Brno IČO 25302400	VYPRACOVAL: BC. PAVEL HAVLÍČEK	
INVESTOR: MASARYKOVA UNIVERZITA V BRNĚ			
STAVBA: MU V BRNĚ, UNIVERZITNÍ KAMPUS BOHUNICE - AVVA AVVA - 1. ETAPA - MODRÁ		STUPEŇ: DSPS	
ČÁST: D. SO II - 308 PAVILON AVVA - A16 12. SLABOPROUDÉ ROZVODY		DATUM: 30.04.2006	
		POČET F A4: 14 A4	
		Č.ZAKÁZKY: 26B10189–00200	
		ARCH.ČÍSLO:	
NÁZEV VÝKRESU: PŮDORYS 2.NP - EZS, EKV, CCTV		MĚŘÍTKO: 1:50	ČÍSLO VÝKRESU: 006 / REVIZE: 02