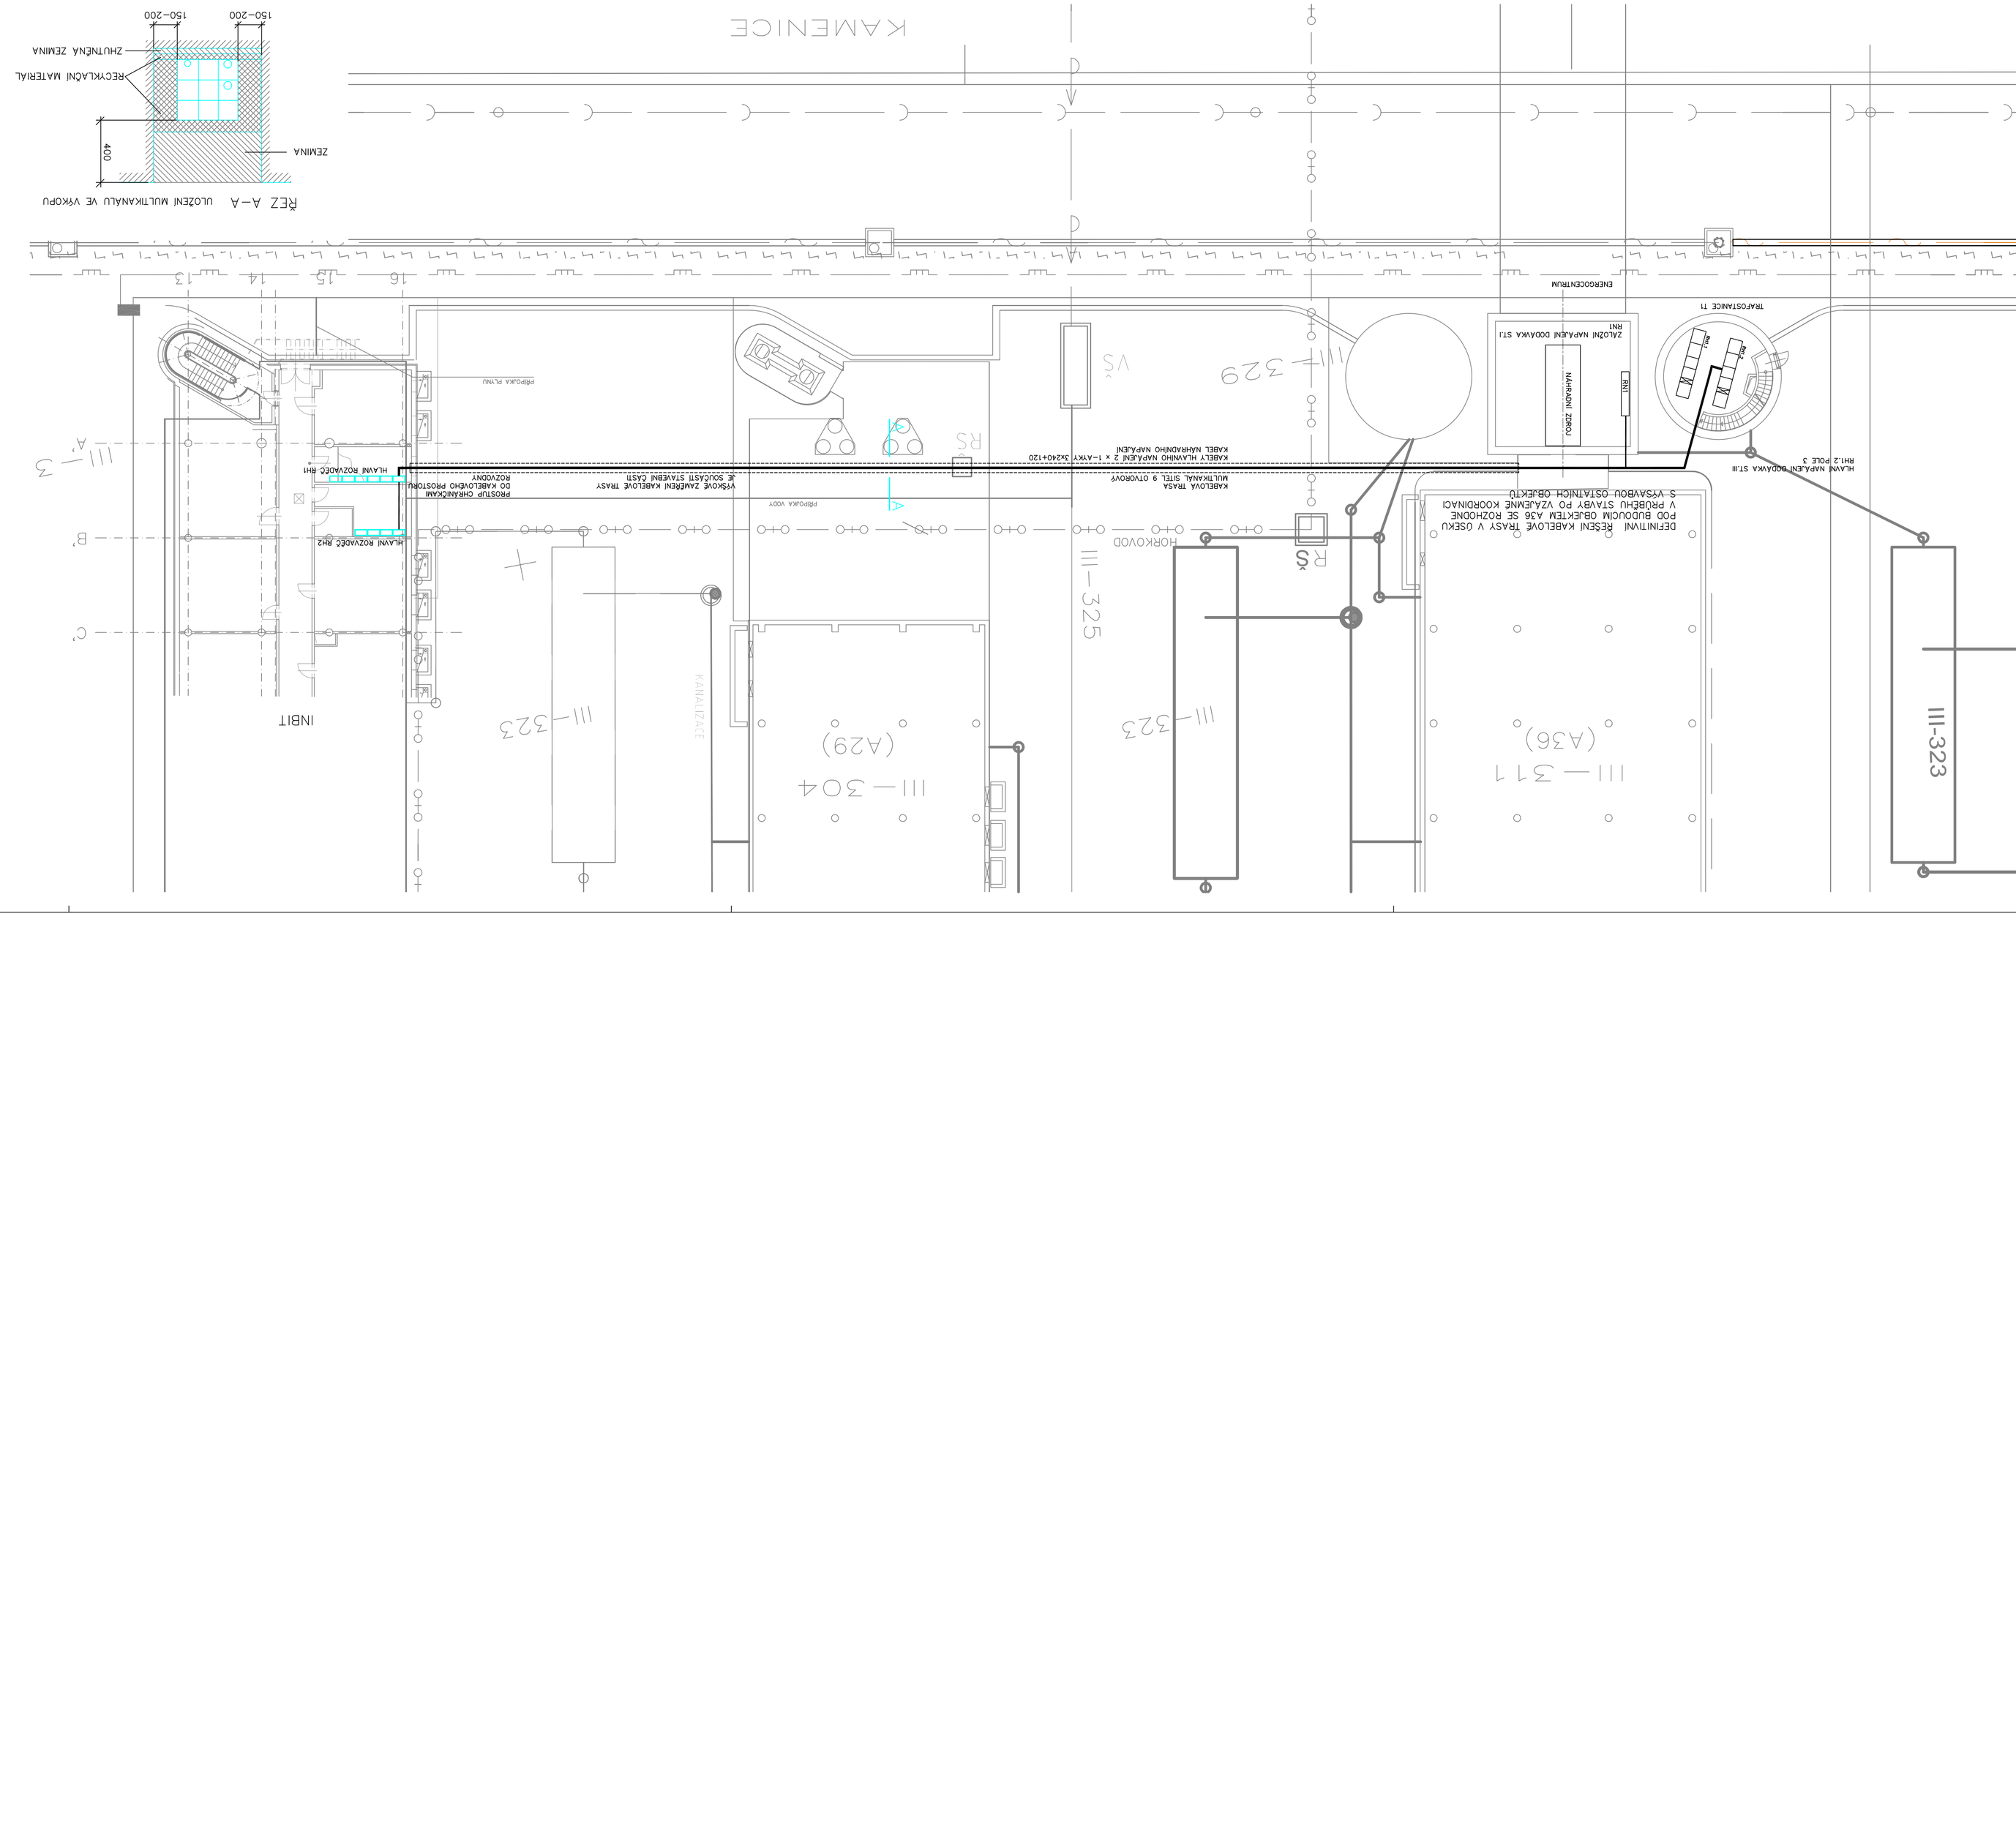

ROZVODNÁ SOUSTAVA — 3 NPE AC 400 V / TN-S

OCHRANNÁ PŘEDNÍ OPRAVEMA ELEKTRICKÝM PROUDEM — DLE ČSN EN 61140
(ZAKLADNÍ OCHRANA, OCHRANA PŘI PORUŠE)

OCHRANNÉ OPATŘENÍ DLE ČSN 332000-4-41 ed. 2 — AUTOMATICKÉ ODPOJENÍ OD ZDROJE
DVOJITÁ NEBO ZESÍLENÁ IZOLACE

VNĚJŠÍ VLIVY DLE ČSN 332000-3, 332000-5-51 DLE PROTOKOLU O VNĚJŠÍCH VLIVECH

ULOŽENÍ KABELŮ BUDE PROVEDENO DLE ČSN 332000-5-52

PŘI REALIZACI JE NUTNO PROVÁDĚT KOORDINACI TRAS A UMÍSTĚNÍ PRVKŮ S OSTATNÍMI PROFESEMI A TECHNOLOGICKÝMI ZAŘÍZENÍMI

PŘESNÉ VYZNAČENÍ VŠECH PODZEMNÍCH VEDENÍ NA POVRCHU ZAJISTÍ INVESTOR
DLE USTANOVENÍ §4 VYHLÁŠKY 10/74SB. O GEODETICKÝCH PRACÍCH VE VÝSTAVBĚ
PŘED ZAHÁJENÍM REALIZACE VÝSTAVBY

PŘI SOUBĚHU A KŘÍŽENÍ KABELŮ SE STÁVAJÍCÍMI I PROJEKTOVANÝMI INŽENÝRSKÝMI SÍTĚMI NUTNO DODRŽET VZDÁLENOSTI DLE ČSN 73 6005

DOKUMENTACE SKUTEČNÉHO PROVEDENÍ 09/2008

ZPRACOVATEL DÍLČÍ ČÁSTI:
SITEL, S.R.O.
tel: 267 198 111
ISO 9001 REGISTROVÁNO FIRMU
DNV
DVV

ORIENTACE	GENERÁLNÍ PROJEKTANT	AUTORIZACNÍ RAZÍTKA
	Arch. Design s.r.o. Stavbařská 28, 616 00 Brno tel: 541 233 111 fax: 541 420 912 e-mail: archdesign@archdesign.cz	

Architekt:	Ing. Eva Papoušková	PROJEKTANT ČÁSTI PD
Zodpovědný projektant:	Ivana Dašková	TUFFY S.S R.O. 615 00 BRNO
Vypracoval:	Ivana Dašková	
Kreslil:	Ivana Dašková	
Kontroloval:	Ivana Dašková	

Číslo zakázky:	B-06-134-100
Číslo stavebního:	A5
Stupeň:	**RPD**
Datum:	2/2008

±0,000= 281,70 m n.m. **B.p.v.**

INVESTOR: Jihomoravský kraj, Žerotínovo nám.šíl 3/5, Brno

MÍSTO STAVBY: obec: Brno - Bohunice — kat. území: Horní Heršpice

NÁZEV STAVBY:
BIOTECHNOLOGICKÝ INKUBÁTOR INBIT

SO: **SO III-304.5 PŘÍPOJKA NN**

ČÁST: **BS.5.500 PŘÍPOJKA NN**

NÁZEV ČÁSTI: SITUACE NAPOJENÍ

MĚŘÍTKO: 1:200

ČÍSLO ČÁSTI: B-06-134-100 | číslo zakázky | 00 | objekt | P | stupeň | **BS.5.500** | členěná dokumentace | **101** | č. výkresu | 00 | revize