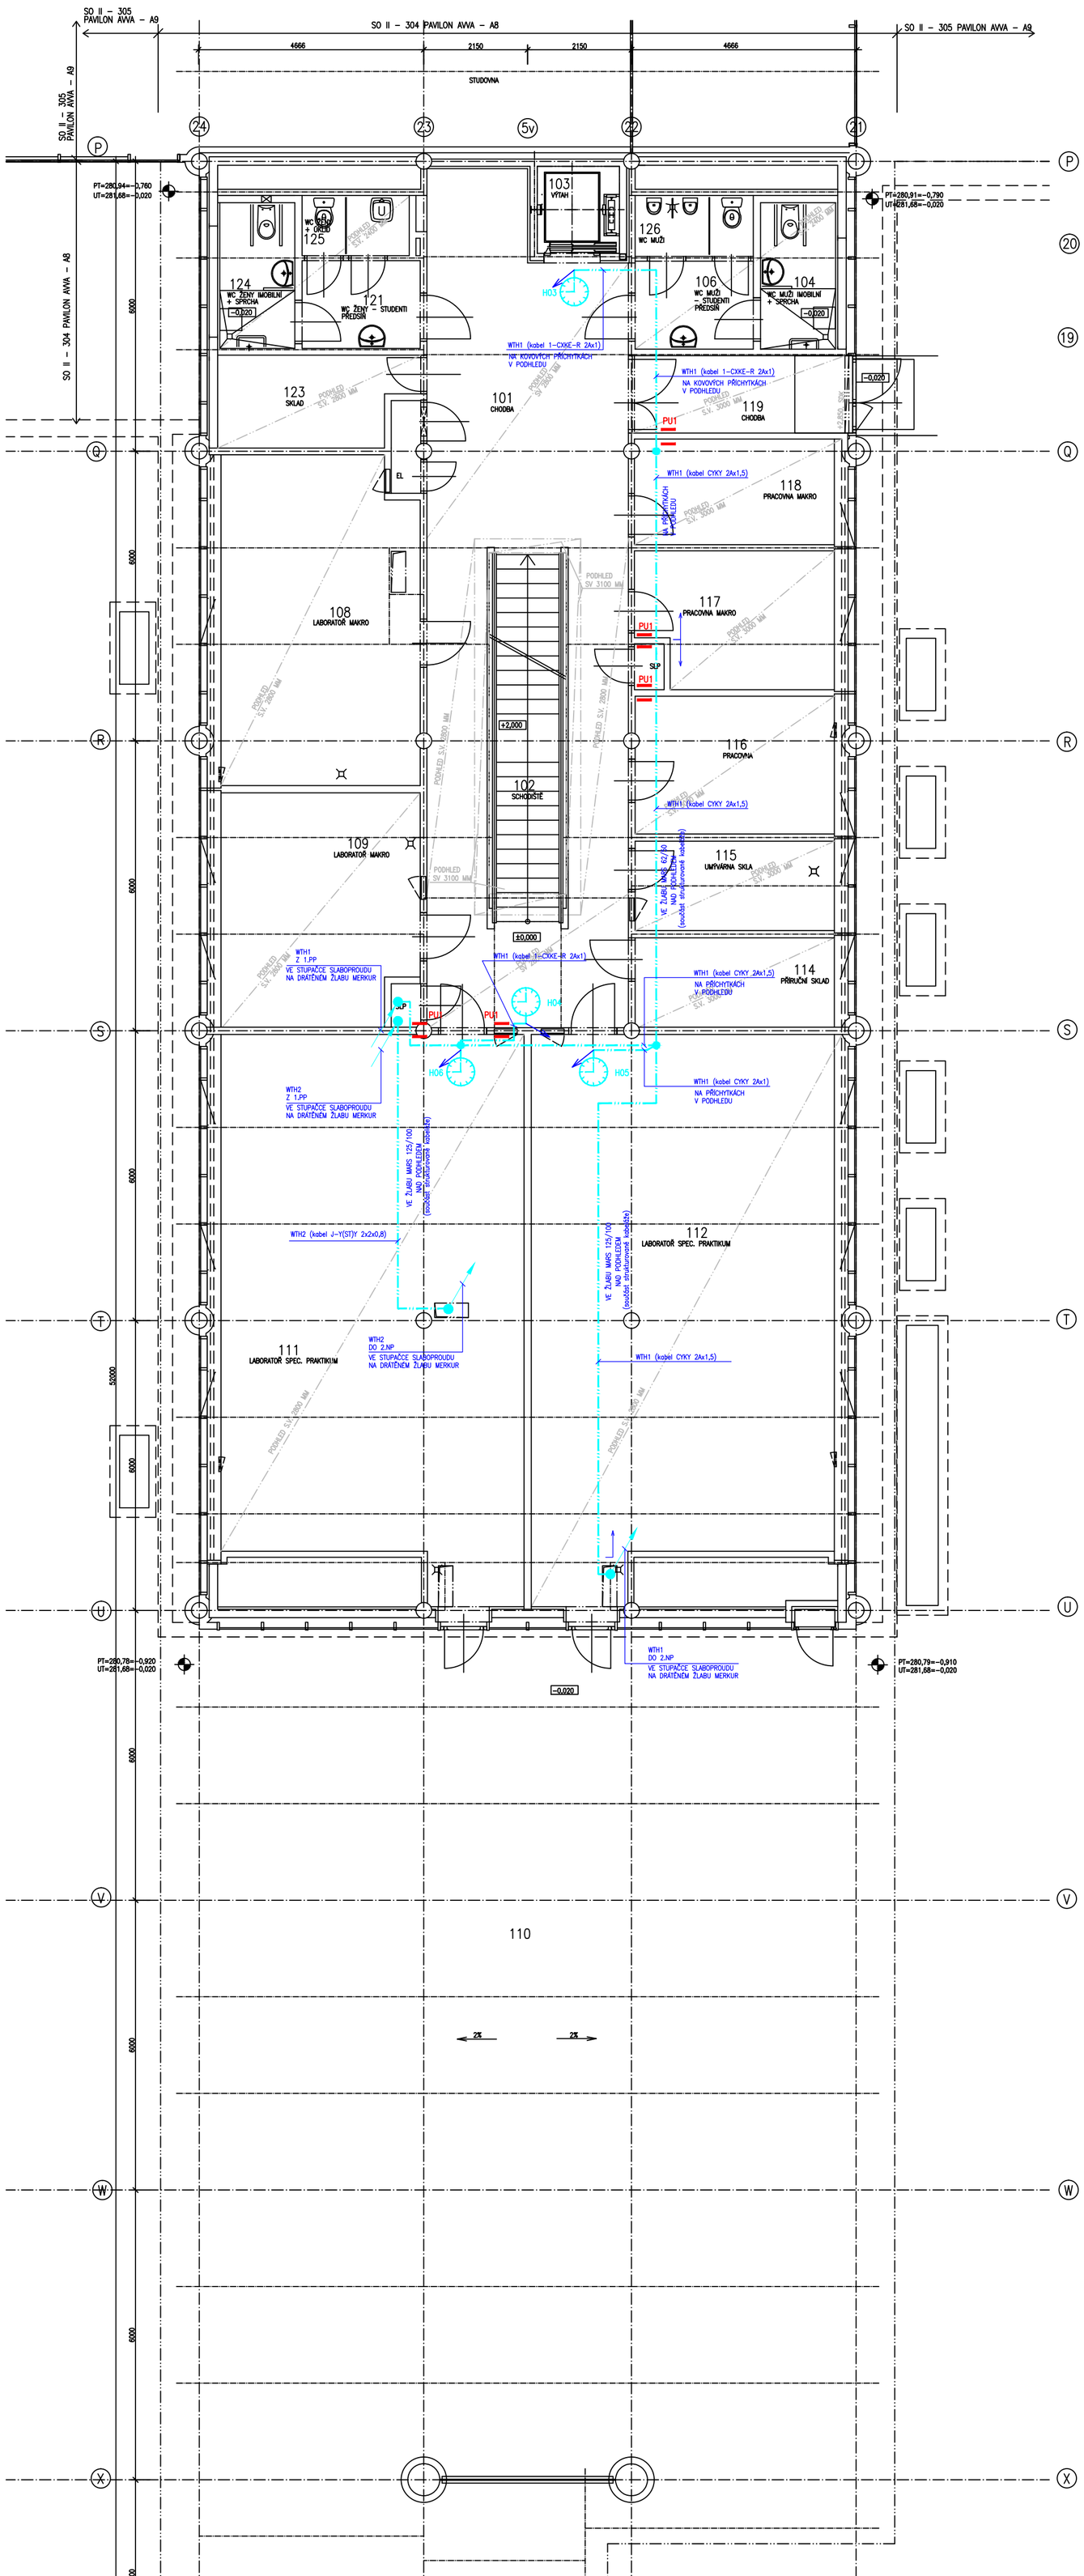

LEGENDA

JČ	08-HH	HLAVNÍ HODINY DSH3M (výr. SVOBODA–ELEKTRO Brno)
	H01	PODRUŽNÉ HODINY ANALOGOVÉ typ PHKV28 (seminární místnosti, chodby) (Kulatý ciferník C2 – průměr 28cm, výr. SVOBODA–ELEKTRO Brno)
	H01	PODRUŽNÉ HODINY DVOUSTRANNÉ ANALOGOVÉ typ PHKV28/2 (chodby) (Kulatý ciferník C2 – průměr 28cm, výr. SVOBODA–ELEKTRO Brno)
DCF		PŘIJÍMAČ RADIOSIGNÁLU DCF k DSH3M (výr. SVOBODA–ELEKTRO Brno)
STA	08-STA	KRABICE HENSEL typ K 9060/Z (ukončení koaxiálního kabelu)
		ROZVOD JČ: linky CYKY 2Ax1,5 (WTH1) připojení DCF J–Y(ST)Y 2x2x0,8 (WTH2)
		ROZVOD STA – koaxiální kabel BELDEN H 125 (75 Ohm) (WTSTA ..)
		ROZVOD ZPS – Vodič CY 1,5 v trubce INSET FML 20 v podlaze indukční smyčka pro ozvučení seminárních místností pro sluchově postižené
		Krabice KT 250/1 pod omítkou
		Krabice KOPOS typ 8130 na povrch se svorkovnicí pro rozvod JČ
	08–DHM 1	DHM – digitální hlasový majáček

SESTUP Z VYŠŠÍHO PODLAŽÍ
VÝSTUP DO VYŠŠÍHO PODLAŽÍ
STOUPAČKY
VÝSTUP Z NIŽŠÍHO PODLAŽÍ
SESTUP DO NIŽŠÍHO PODLAŽÍ

VE STÁVAJÍCÍ TRUBCE
URČENÍ ZPŮSOBU VEDENÍ
VE ŽLABU PVC 40/20

ZNAČENÍ PRO STOUPÁNÍ/KLESÁNÍ TRASY (ve směru od rozváděče)

PU1 PROTIPOŽÁRNÍ UCPÁVKA TYP.1

POZNÁMKA

– ROZBOČENÍ KABELŮ PRO JEDNOTNÝ ČAS JE PROVEDENO NAD PODHLEDEM V PLASTOVÝCH KRABICÍCH NA POVRCHU SE SVORKOVNICÍ
– NÁSTĚNNÉ HODINY V SEMINÁRNÍCH MÍSTNOSTECH JSOU UMÍSTĚNY NAD DVEŘMI VE VÝŠCE= POLOVINA VÝŠKY MEZI PODHLEDEM A HORNÍ HRANOU DVEŘÍ. HODINY JSOU Z KRABICE V PODHLEDU NAPOJENY KABELEM CYKY 2Ax1. KABEL JE VEDEN Z PODHLEDU V TRUBCE INSET FML 25 POD OMÍTKOU DO PODOMÍTKOVÉ KRABICE KU 68–1901, KTERÁ JE ULOŽENA POD HODINAMI
– NÁSTĚNNÉ HODINY NA CHODBÁCH JSOU UMÍSTĚNY NAD DVEŘMI VE VÝŠCE= POLOVINA VÝŠKY MEZI PODHLEDEM A HORNÍ HRANOU DVEŘÍ. HODINY JSOU NAPOJENY Z KRABICE KABELEM 1–CXKE–R 2Ax1. KABEL JE VEDEN Z PODHLEDU V TRUBCE INSET FML 25 POD OMÍTKOU DO PODOMÍTKOVÉ KRABICE KU 68–1901, KTERÁ JE ULOŽENA POD HODINAMI
– DIGITÁLNÍ HLASOVÝ MAJÁČEK DHM JE INSTALOVÁN NA SPOLEČNÝ PANEL VEDLE VSTUPNÍCH DVEŘÍ DO PAVILONU

LEGENDA MÍSTNOSTÍ

Č.M.	ÚČEL MÍSTNOSTI	PLOCHA m²	PODLAHA KÓD	PODLAHA POPIS	POVRCH. ÚPRAVA	POZNÁMKA	PODHLED KÓD	PODHLED POPIS
101	CHODBA	58,30						
102	SCHODIŠTĚ	12,16						
103	VÝTAH	3,06						
104	WC–MUŽI–IMOBILNÍ–STUDENTI + SPRCHA	4,85						
105	NEOBSAZENO	0,00						
106	WC–MUŽI–STUD.–PŘEDSÍŇ	4,45						
107	NEOBSAZENO	0,00						
108	LABORATOŘ MAKRO	27,47						
109	LABORATOŘ MAKRO	20,00						
110	VENKOVNÍ PROSTOR	316,71						
111	LABORATOŘ SPEC. PRAKTIKUM	69,42						
112	LABORATOŘ SPEC. PRAKTIKUM	69,42						
113	NEOBSAZENO	0,00						
114	PŘÍRUČNÍ SKLAD	7,63						
115	UMÝVÁRNA SKLA	7,63						
116	PRACOVNA	12,57						
117	PRACOVNA MAKRO	11,10						
118	PRACOVNA MAKRO	9,03						
119	CHODBA	7,22						
121	WC–ŽENY–STUD.–PŘEDSÍŇ	4,69						
122	SCHODIŠTĚ	16,82						
123	SKLAD	7,67						
124	WC–ŽENY–IMOBILNÍ–STUDENTI +SPRCHA	4,99						
125	WC–ŽENY–STUDENTI +OKLID	2,77						
12	WC–MUŽI–STUDENTI	3,09						

DSPS	23.05.2007	ING. ZDENĚK KOKEŠ	DOKUMENTACE SKUTEČNÉHO PROVEDENÍ STAVBY
REVIZE	DATUM	JMÉNO, PODPIS	POPIS REVIZE

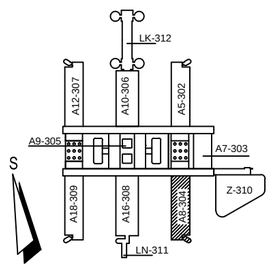

±0,000=281,70 (PODLAHA 1.NP PAVILONŮ)

OHL ŽS

UKB - 1 - DSP - D - 304 - 12.08 - 004 - 01
UKB - 1 - DSP - D - 304 - 12.09 - 004 - 01
UKB - 1 - DSP - D - 304 - 12.10 - 004 - 01
UKB - 1 - DSP - D - 304 - 12.11 - 004 - 01

JAROMÍR ČERNÝ KAREL TUZA PETR UHLÍŘ

A PLUS

KOORDINACE PROJEKTU: PROMED BRNO spol. s r.o.
HL.INŽ.PROJEKTU: ING. FRANTIŠEK JAKUBEC
PROJEKTANT PROFESE: SLABOPROUDÉ ROZVODY HIP: ING. STANISLAV DOUPOVEC
CTV Masarykovo náměstí 1 617 00 Brno IČO 25302400
ZODP.PROJEKTANT: ING. ZDENĚK KOKEŠ
VYPRACOVAL: ING. ZDENĚK KOKEŠ

INVESTOR: MASARYKOVA UNIVERZITA V BRNĚ
STAVBA: MU V BRNĚ, UNIVERZITNÍ KAMPUS BOHUNICE - AVVA
AVVA - 1. ETAPA - MODRÁ
ČÁST: D. SO II - 304 PAVILON AVVA - A8
12. SLABOPROUDÉ ROZVODY

STUPEŇ	DSPS
DATUM	28.04.2006
POČET F A4	16 A4
Č.ZAKÁZKY	26B10189–00200
ARCH.ČÍSLO	

NÁZEV VÝKRESU: PŮDORYS 1,NP - STA, JČ, ZPN, ZPS
MĚŘÍTKO: 1:50
ČÍSLO VÝKRESU: 004
REVIZE: 01