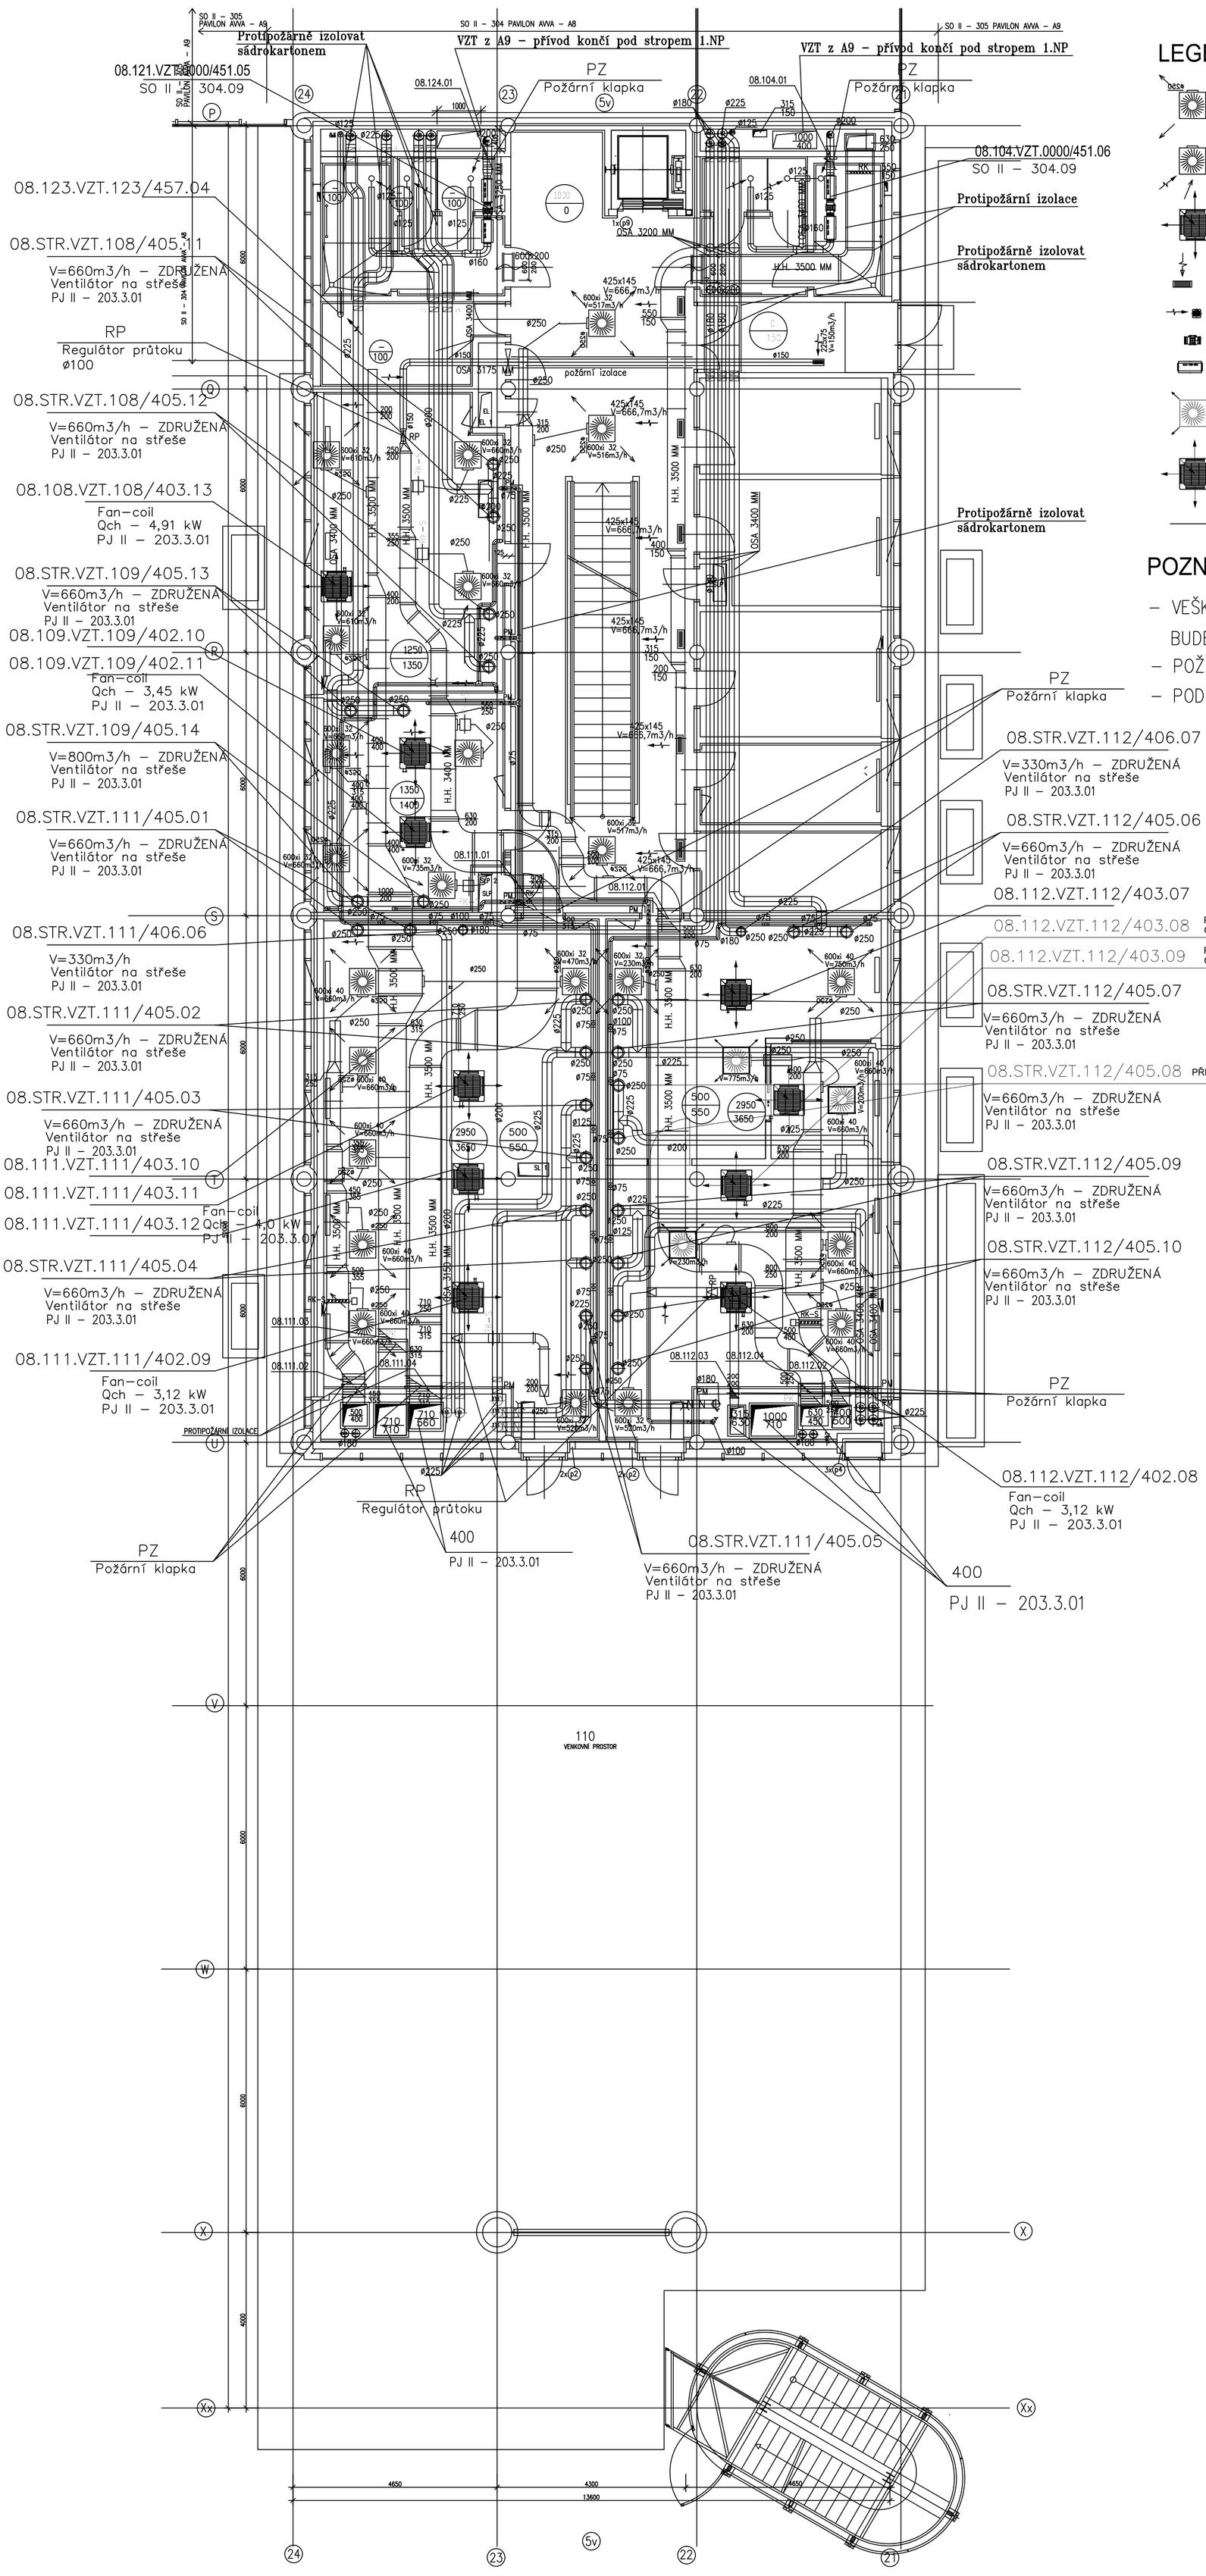

LEGENDA VZDUCHOTECHNIKY

- PŘÍVODNÍ ANEMOSTAT
- ODVODNÍ ANEMOSTAT
- FAN–COIL CHLADICÍ KAZETA
- VYÚSTKY
- NÁSTĚNNÝ VENTILÁTOR
- POTRUBNÍ VENTILÁTOR
- TLUMIČ HLUKU
- PŘESUNUTÝ NEBO NOVÝ ANEMOSTAT
- PŘESUNUTÝ FAN–COIL CHLADICÍ KAZETA
- NOVÉ ROZVODY

POZNÁMKA:

- VEŠKERÉ SACÍ POTRUBÍ PROCHAZEJÍCÍ INSTALAČNÍ ŠACHTOU BUDE PROTIPOŽÁRNĚ IZOLOVÁNO
- POŽÁRNÍ KLAPKY DOIZOLOVÁNY K POŽÁRNĚ DĚLÍCÍ KONSTRUKCI
- PODHLEDY ODVĚTRÁNY OTVORY V POTRUBÍ ø20 MM

REVIZE	DATUM	JMÉNO, PODPIS	POPIS REVIZE
04	10.3.2014	ING. PAVEL KAFKA	UKB–PAVILON A8 – OPRAVA LABORATOŘE 112
03	11.6.2007	ING. JIŘÍ DAVID	DOKUMENTACE SKUTEČNÉHO PROVEDENÍ STAVBY
02	1.12.2006	ING. JIŘÍ DAVID	KOORDINACE POTRUBNÍCH TRAS, ZMĚNA POŽÁRNÍHO ŘEŠENÍ, DALŠÍ ZMĚNY VIZ. PŘÍLOHA TECH. ZPRÁVY
01	25.6.2006	Ing. Novrátil Ondřej	ZAPRACOVÁNÍ PŘIPOMÍNEK K ODSOUHLASOVACÍ DOKUMENTACI

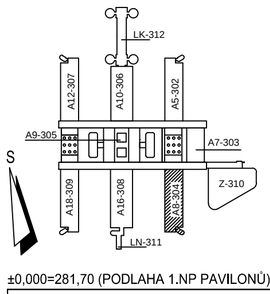

±0,000=281,70 (PODLAHA 1.NP PAVILONŮ)

OHL ŽS BRNO

UKB - 1 - DSP - D - 304 - 09- 004 - 04

JAROMÍR ČERNÝ KAREL TUZA PETR UHLÍŘ

A+PLUS

KOORDINACE PROJEKTU: PROMED BRNO spol. s r.o.	PROJEKTANT PROFESE: luft projekt	ZODP.PROJEKTANT: ING. ANTONÍN KAŠPAR	
HL.INŽ.PROJEKTU: ING. FRANTIŠEK JAKUBEC		VYPRACOVAL: ING. NAVRÁTIL ONDŘEJ	
INVESTOR: MASARYKOVA UNIVERZITA V BRNĚ			
STAVBA: MU V BRNĚ, UNIVERZITNÍ KAMPUS BOHUNICE - AVVA	AVVA - 1. ETAPA - MODRÁ	STUPEŇ: DPSP	
		DATUM: 26.6.2006	
ČÁST: D. SO II - 304 PAVILON AVVA - A8		POČET F A4: 20	
	09. VZDUCHOTECHNIKA	Č.ZAKÁZKY: 06 – 001	
		ARCH.ČÍSLO: –	
NÁZEV VÝKRESU: PŮDORYS 1.NP		MĚŘÍTKO: 1:50	ČÍSLO VÝKRESU: 004 / REVIZE: 04