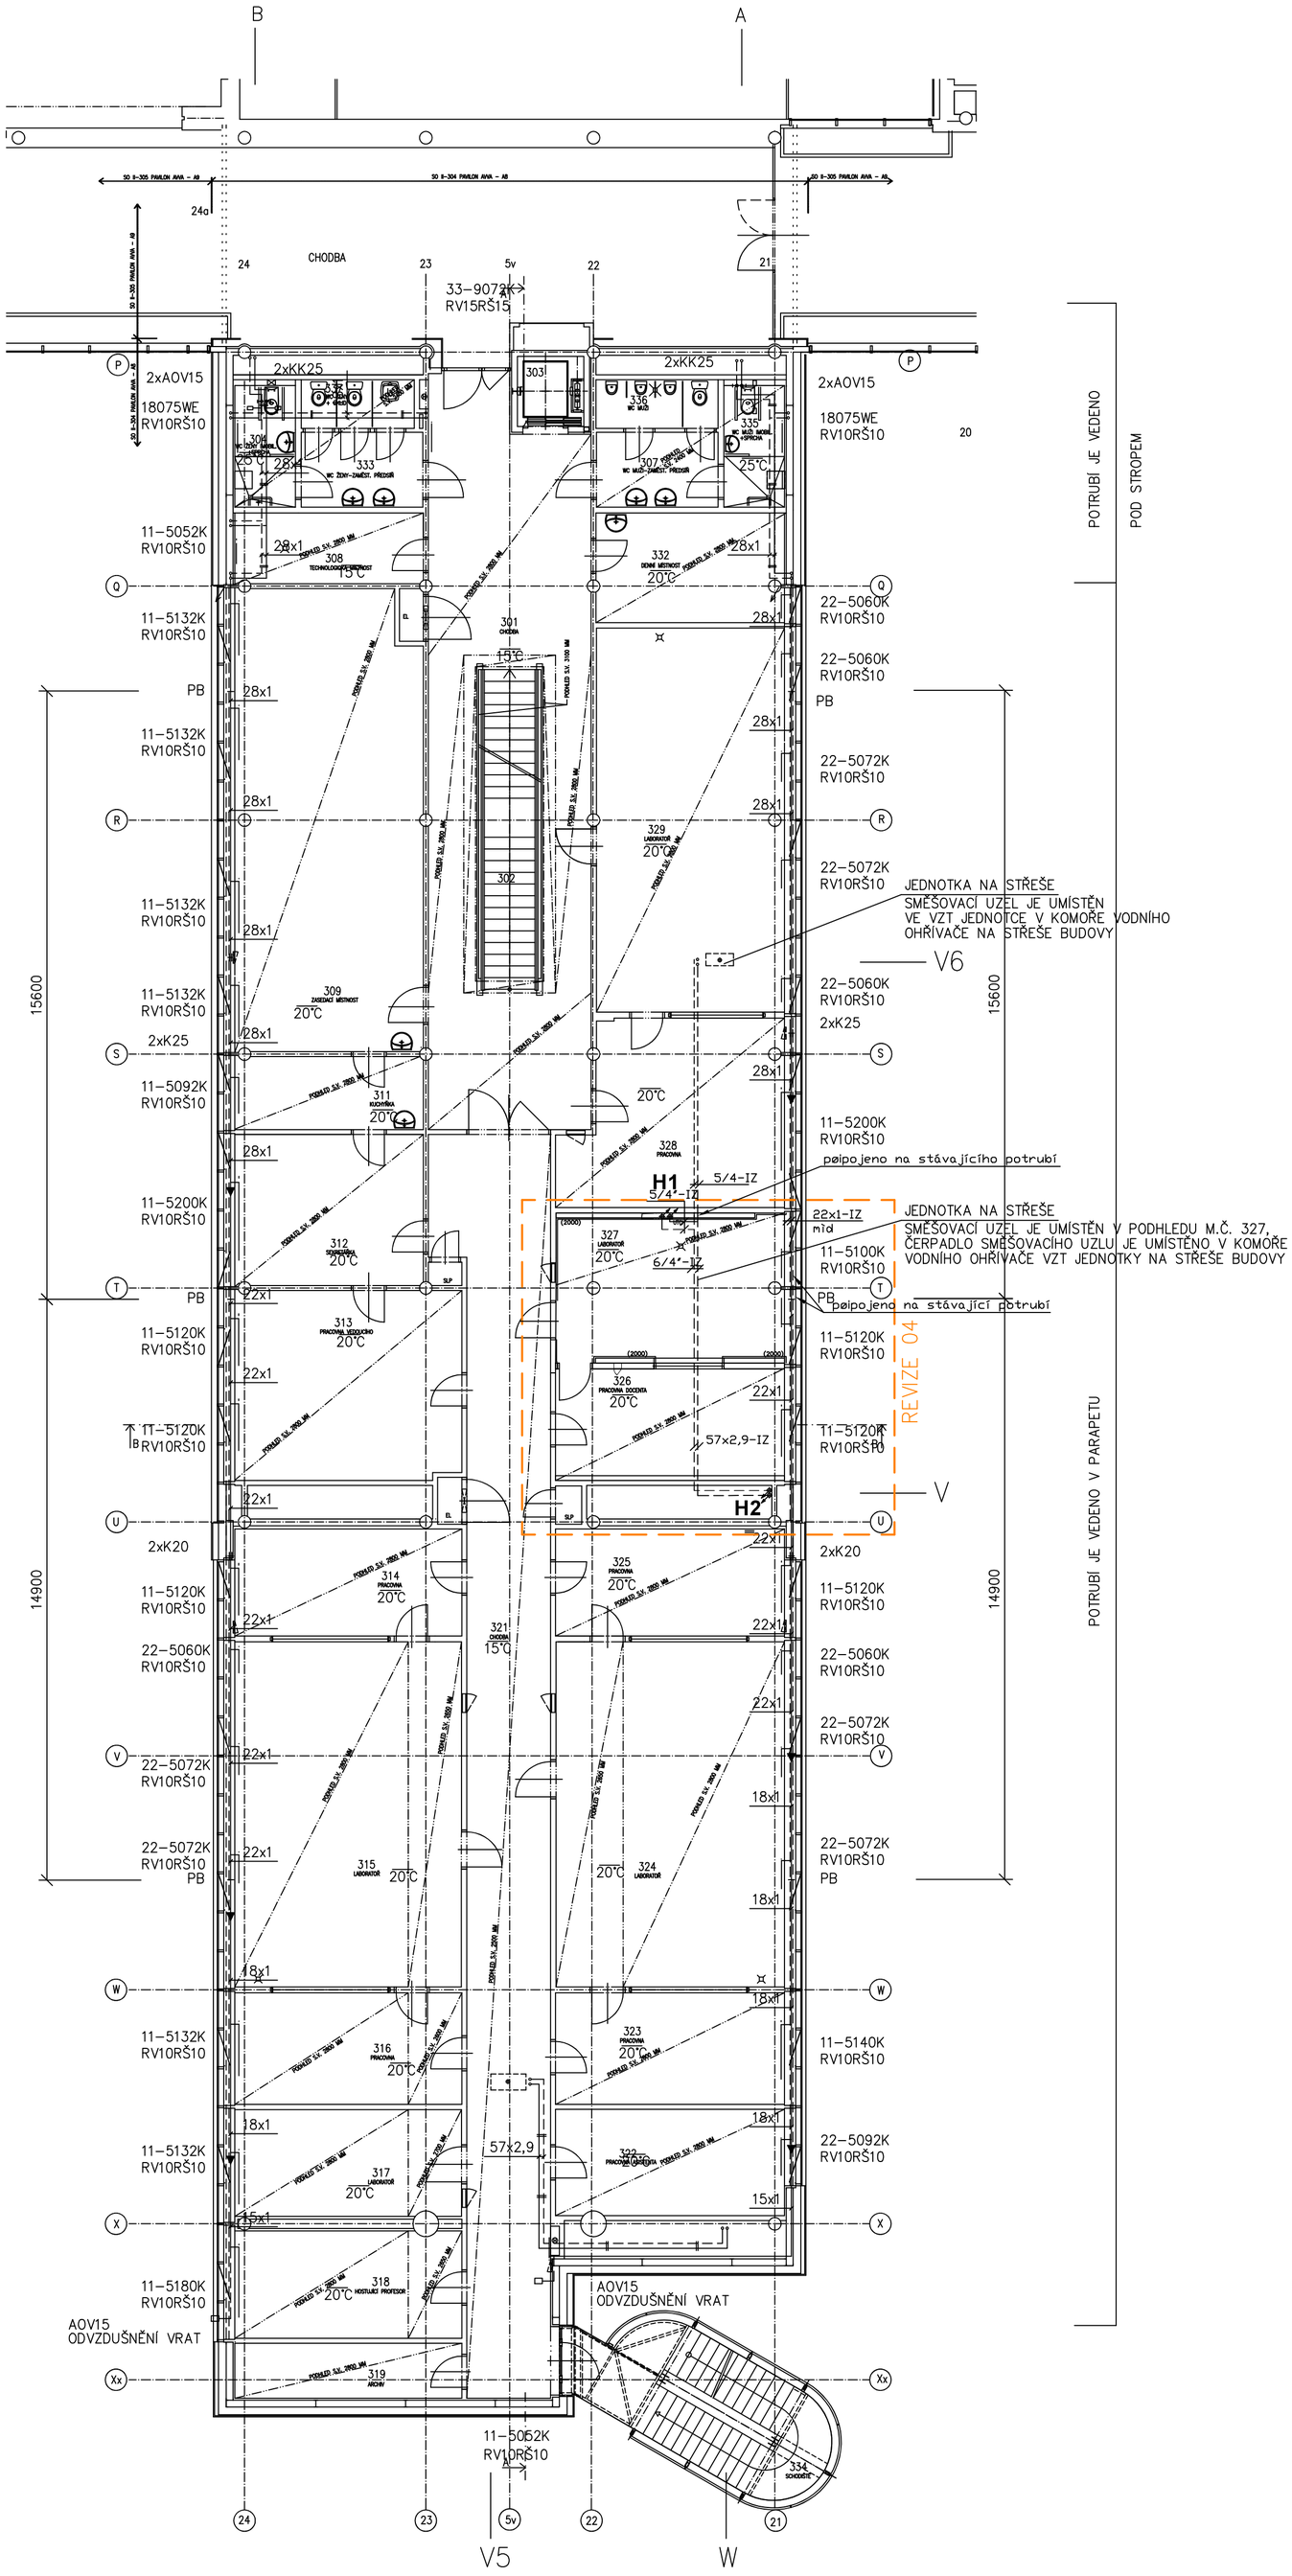

LEGENDA MÍSTNOSTÍ								
Č.M.	ÚČEL MÍSTNOSTI	PLOCHA m²	PODLAHA KÓD	PODLAHA POPIS	POVRCH. ÚPRAVA	POZNÁMKA	PODHLED KÓD	PODHLED POPIS
301	CHODBA	64,52	L1	LINOLEUM	–	SOKL LINOL. V=100	P1	AKUSTICKÝ S.V.2800 SDK S.V. 3100
302	SCHODIŠTĚ	11,99	L2	LINOLEUM	–	–	–	–
303	VTAH	3,06	–	–	–	–	–	–
304	WC-ŽENY-IMOBILNÍ – ZAMĚSTNANCI + SPRCHA	4,99	K15	KERAMICKÁ DLAŽBA	KER. OBKL. V=2400	–	P2	INSTROVÝ S.V. 2400
305	NEOBSAZENO	0,00	–	–	–	–	–	–
306	NEOBSAZENO	0,00	–	–	–	–	–	–
307	WC-MUŽI-ZAMĚST. PŘEDSÍŇ	5,99	K14	KERAMICKÁ DLAŽBA	KER. OBKL. V=2400	–	P2	INSTROVÝ S.V. 2400
308	TECHNOLOGICKÁ MÍSTNOST	8,83	K2	KERAMICKÁ DLAŽBA	–	KER. SOKL. V=100	P2	INSTROVÝ S.V. 2800
309	ZASEDACÍ MÍSTNOST	58,56	L1	LINOLEUM	KER. OBKL. V=2000	SOKL LINOL. V=100	P1	AKUSTICKÝ S.V. 2800
311	KUCHYŇKA	8,05	L1	LINOLEUM	KER. OBKL. V=600,2000	SOKL LINOL. V=100	P2	INSTROVÝ S.V. 2800
312	SEKRETÁŘKA	18,72	L1	LINOLEUM	–	SOKL LINOL. V=100	P2	INSTROVÝ S.V. 2800
313	PRACOVNA VEDOUCÍHO	28,36	L1	LINOLEUM	–	SOKL LINOL. V=100	P2	INSTROVÝ S.V. 2800
314	PRACOVNA	15,98	L1	LINOLEUM	–	SOKL LINOL. V=100	P2	INSTROVÝ S.V. 2800 INSTROVÝ S.V. 2650
315	LABORATOŘ	51,44	K5	KERAMICKÁ DLAŽBA	KER. OBKL. V=2000	KERAMSOKL V=100	P2	INSTROVÝ S.V. 2800 INSTROVÝ S.V. 2650
316	PRACOVNA	16,67	L1	LINOLEUM	–	SOKL LINOL. V=100	P2	INSTROVÝ S.V. 2800
317	LABORATOŘ	15,53	K5	KERAMICKÁ DLAŽBA	KER. OBKL. V=2000	KERAMSOKL V=100	P2	INSTROVÝ S.V. 2800
318	HOSTUJÍCÍ PROFESOR	15,98	L1	LINOLEUM	–	SOKL LINOL. V=100	P2	INSTROVÝ S.V. 2800
319	ARCHIV	8,23	L1	LINOLEUM	–	SOKL LINOL. V=100	P2	INSTROVÝ S.V. 2800
321	CHODBA	73,54	L1	LINOLEUM	–	SOKL LINOL. V=100	P1	AKUSTICKÝ S.V.2500
322	PRACOVNA ASIST.	15,98	L1	LINOLEUM	–	SOKL LINOL. V=100	P2	INSTROVÝ S.V. 2800
323	PRACOVNA	16,82	L1	LINOLEUM	–	SOKL LINOL. V=100	P2	INSTROVÝ S.V. 2800
324	LABORATOŘ	51,88	K5	KERAMICKÁ DLAŽBA	KER. OBKL. V=2000	KERAMSOKL V=100	P2	INSTROVÝ S.V. 2800 INSTROVÝ S.V. 2650
325	PRACOVNA	16,11	L1	LINOLEUM	–	SOKL LINOL. V=100	P2	INSTROVÝ S.V. 2800
326	PRACOVNA DOCENTA	16,01	L1	LINOLEUM	–	SOKL LINOL. V=100	P2	INSTROVÝ S.V. 2800
327	LABORATOŘ	21,33	K2	KERAMICKÁ DLAŽBA	KER. OBKL. V=2000	–	P2	INSTROVÝ S.V. 2800
328	PRACOVNA	25,32	L1	LINOLEUM	–	SOKL LINOL. V=100	P2	INSTROVÝ S.V. 2800
329	LABORATOŘ	47,51	K5	KERAMICKÁ DLAŽBA	KER. OBKL. V=2000	KERAMSOKL V=100	P2	INSTROVÝ S.V. 2800
331	NEOBSAZENO	0,00	–	–	–	–	–	–
332	LABORATOŘ	13,57	L1	LINOLEUM	KER. OBKL. V=600,2000	SOKL LINOL. V=100	P2	INSTROVÝ S.V. 2800
333	WC-ŽENY-ZAMĚST. PŘEDSÍŇ	5,99	K14	KERAMICKÁ DLAŽBA	KER. OBKL. V=2400	–	P2	INSTROVÝ S.V. 2400
334	SCHODIŠTĚ	13,12	–	–	–	–	–	–
336	WC-MUŽI-IMOBILNÍ – ZAMĚSTNANCI + SPRCHA	4,99	K15	KERAMICKÁ DLAŽBA	KER. OBKL. V=2400	–	P2	INSTROVÝ S.V. 2400
338	WC-MUŽI- ZAMĚSTNANCI	3,92	K2	KERAMICKÁ DLAŽBA	KER. OBKL. V=2400	–	P2	INSTROVÝ S.V. 2400
337	WC-ŽENY-ZAMĚSTNANCI + ÚKLID	3,82	K14	KERAMICKÁ DLAŽBA	KER. OBKL. V=2400	–	P2	INSTROVÝ S.V. 2400

LEGENDA

- ZMĚNA DISPOZICE – ROZSAH
- STÁVAJÍCÍ KONSTRUKCE
- NOVÉ KONSTRUKCE
- SÁDROKARTONOVÁ PŘÍČKA OPLÁŠTĚNÁ OBOUSTRANNĚ JEDNODUŠE DESKAMI GKB 12,5 mm, S VLOŽENOU AKUSTICKOU IZOLACÍ TL. 50mm, TL. PŘÍČKY 125 mm
- SÁDROKARTONOVÁ PŘEDSTĚNA DO V. 2850 mm, DVOJITĚ OPLÁŠTĚNÁ DESKAMI GKB 12,5 mm, BEZ AKUST. IZOLACE
- SÁDROKARTONOVÁ PŘÍČKA OPLÁŠTĚNÁ OBOUSTRANNĚ DVOJITĚ DESKAMI GKB 12,5 mm, S VLOŽENOU AKUSTICKOU IZOLACÍ TL. 50 mm, TL. PŘÍČKY 150 mm
- SÁDROKARTONOVÁ PŘÍČKA, OPLÁŠTĚNÁ OBOUSTRANNĚ DVOJITĚ DESKAMI GKB 12,5 mm, S VLOŽENOU AKUSTICKOU IZOLACÍ TL. 20 mm, TL. PŘÍČKY 80 mm (UKONČENÍ PŘÍČKY U OBVOD. PLÁŠTĚ)

LEGENDA SYMBOLŮ / LEGEND SYMBOLS:

- KK ...kulový kohout na vodu PN25 / Valve
- MK ...mezipøírubová uzavírací klapka na vodu PN16 / Valve
- KKF ...kulový kohout na vodu s filtrem / Filtervalve
- F ...filtr do potrubí / Filter
- ZK ...zpìtná klapka do potrubí / Reverse valve
- ÈK ...osový kompenzátor / Axial compensator
- BV ...ventil vyva?ovací STAD (STAF) / balance valve
- è. ...obìhové èerpadlo tø.A
- 3ev ...trojcestný smìšovací ventil / three-way mixing control valve
- EV ...dvojcestný regulaèní ventil / control valve
- TNV ...tlakovì nezávislý vyva?ovací a regulaèní ventil / control valve
- TNV ...tlakovì nezávislý vyva?ovací a regulaèní ventil TA-CÈMPACT-P
- MT ...mìøidlo tepla ultrazvukové / calorimeter
- AÈ ...automatický odvzdušòovací ventil / automatic air-valve
- VP ...ventil pojistný / safety-valve
- VK ...vypouštìcí kulový kohout / bleeder
- P ...tlakomìr pru?inový 0-6bar / Barometer
- T ...teplomìr dvojkový 0-120°C / thermometer
- IZ ...potrubní izolace minerální kašírovaná tl.30-80mm / Insulation piping
- PP ...po?ární prostup
- H1 ...označení stupaèky UT
- ...stupaèka smìr zhora dolù
- ...stupaèka smìr zespodu nahoru
- P.B. ...pevný bod (tømen kotevní)

LEGENDA POTR.SYSTÉM:	MATERIÁL:IZOLACE:	
---------- STÁVAJÍCÍ TOPNÁ VODA PØÍVOD	Ocel	MINERÁLNÍ PIPO ALS
---------- STÁVAJÍCÍ TOPNÁ VODA ZPÁTEÈKA	Ocel	MINERÁLNÍ PIPO ALS
---------- NOVÁ TOPNÁ VODA PØÍVOD	Mìï	KAUÈUK
---------- NOVÁ TOPNÁ VODA ZPÁTEÈKA	Mìï	KAUÈUK

LEGENDA V.Č.UKB-1-RD-D-304-06-007-02

04	20.3.2023	TECHNIKA BUDOV s.r.o.	ZMĚNA UMÍSTĚNÍ ČERPADLA VODNÍHO OHŘÍVAČE VŮČI PROJEKTU
03	9.3.2022	TECHNIKA BUDOV s.r.o.	DOKUMENTACE SKUTEČNÉHO PROVEDENÍ STAVBY, ÚPRAVA LABORATOŘE 326 A 327
02	26.6.2007	ING. SZNAPKA	DOKUMENTACE SKUTEČNÉHO PROVEDENÍ STAVBY
01	23.6.2006	ING. SZNAPKA	ZAPRACOVÁNÍ PŘÍPOMÍNEK
REVIZE	DATUM	JMÉNO, PODPIS	POPIS REVIZE

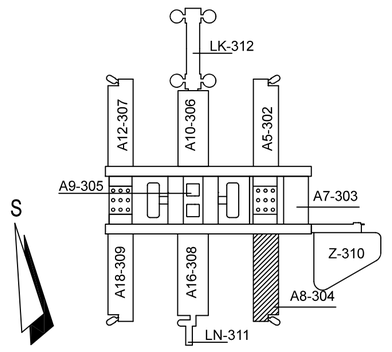

±0,000=281,70 (PODLAHA 1.NP PAVILONŮ)

OHL ŽS BRNO

UKB - 1 - DSP - D - 304 - 06 - 005 - 04

JAROMÍR ČERNÝ KAREL TUZA PETR UHLÍŘ

A PLUS

KOORDINACE PROJEKTU: PROMED BRNO spol. s r.o.	PROJEKTANT PROFESE: VYTÁPĚNÍ	ZODP.PROJEKTANT: ING. EDUARD SZNAPKA	
HL.INŽ.PROJEKTU: ING. FRANTIŠEK JAKUBEC	DOSZpro s.r.o. Šumavská 15 602 00 Brno	VYPRACOVAL: ING. VÁCLAV DOSTÁL	
INVESTOR: MASARYKOVA UNIVERZITA V BRNĚ			
STAVBA: MU V BRNĚ, UNIVERZITNÍ KAMPUS BOHUNICE - AVVA AVVA - 1. ETAPA - MODRÁ		STUPEŇ: DSPS	
		DATUM: 23.6.2006	
ČÁST: D. SO II - 304 PAVILON AVVA - A8 06. ÚSTŘEDNÍ VYTÁPĚNÍ		POČET F A4: 9 A4	
		Č.ZAKÁZKY: 21/06	
		ARCH.ČÍSLO: –	
NÁZEV VÝKRESU: PŮDORYS 3.NP		MĚŘÍTKO: 1:100	ČÍSLO VÝKRESU: 005 / REVIZE: 04