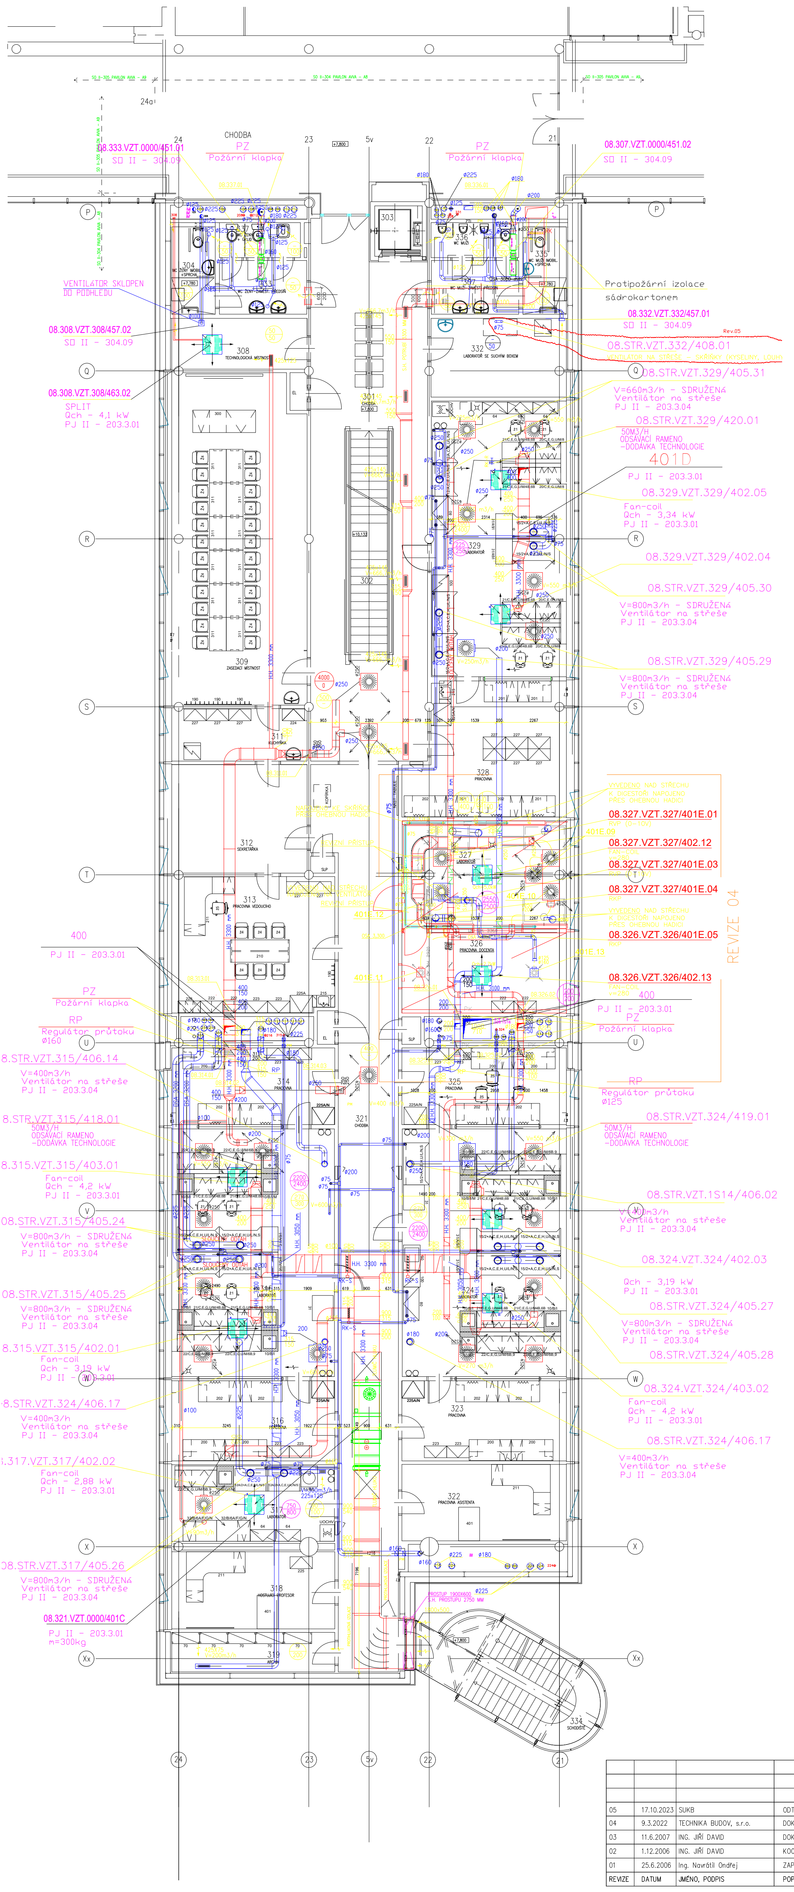

LEGENDA VZT PRVKŮ

- VÍŘIVÁ VÝUSŤ PŘÍVOD
- VÍŘIVÁ VÝUSŤ ODVOD
- REGULÁTOR PRŮTOKU
- REGULAČNÍ KLAPKA
- TEPELNÁ IZOLACE
- PŘÍVODNÍ POTRUBÍ
- ODVODNÍ POTRUBÍ
- PŘÍVOD VZDUCHU / ODVOD VZDUCHU

LEGENDA MÍSTNOSTÍ

Č.M.	ÚČEL MÍSTNOSTI	PLOCHA m²
301	CHODBA	64,52
302	SCHODIŠTĚ	11,99
303	VÝTAH	3,06
304	WC-MUŽI-IMOBILNÍ - ZAMĚSTNANCI + SPRCHA	4,99
305	NEOBSAZENO	0,00
306	NEOBSAZENO	0,00
307	WC-MUŽI-ZAMĚST. PŘEDSÍŇ	5,99
308	TECHNOLOGICKÁ MÍSTNOST	8,83
309	ZASEDACÍ MÍSTNOST	56,56
311	KUCHYŇKA	9,05
312	SEKRETÁŘKA	18,72
313	PRACOVNA VEDOUCÍHO	28,36
314	PRACOVNA	15,98
315	LABORATOŘ	51,44
316	PRACOVNA	16,67
317	LABORATOŘ	15,83
318	HOSTUJÍCÍ PROFESOR	15,99
319	ARCHIV	8,23
321	CHODBA	73,54
322	PRACOVNA ASIST.	15,98
323	PRACOVNA	16,82
324	LABORATOŘ	51,88
325	PRACOVNA	16,11
326	PRACOVNA DOCENTA	16,01
327	LABORATOŘ	21,33
328	PRACOVNA	25,32
329	LABORATOŘ	47,51
331	NEOBSAZENO	0,00
332	DENNÍ MÍSTNOST	13,57
333	WC-ŽENY-ZAMĚST. PŘEDSÍŇ	5,99
334	SCHODIŠTĚ	13,12
335	WC-ŽENY-IMOBILNÍ - ZAMĚSTNANCI + SPRCHA	4,99
336	WC-MUŽI- ZAMĚSTNANCI	3,92
337	WC-ŽENY- ZAMĚSTNANCI + OKLID	3,62

REVIZE	DATUM	JMÉNO, PODPIS	POPIS REVIZE
05	17.10.2023	SUKB	ODTAH ZE SKŘÍNĚ NA CHEMIKÁLIE m.č.332
04	9.3.2022	TECHNIKA BUDOV, s.r.o.	DOKUMENTACE SKUTEČNÉHO PROVEDENÍ STAVBY, ÚPRAVA LABORATOŘE 326 A 327
03	11.6.2007	ING. JIŘÍ DAVID	DOKUMENTACE SKUTEČNÉHO PROVEDENÍ STAVBY
02	1.12.2006	ING. JIŘÍ DAVID	KOORDINACE POTRUBNÍCH TRAS, ZMĚNA POŽÁRNÍHO ŘEŠENÍ, DALŠÍ ZMĚNY VIZ. PŘÍLOHA TECH. ZPRÁVY
01	25.6.2006	Ing. Navrátil Ondřej	ZAPRACOVÁNÍ PŘÍPOMNEK K ODSOUHLASOVACÍ DOKUMENTACI

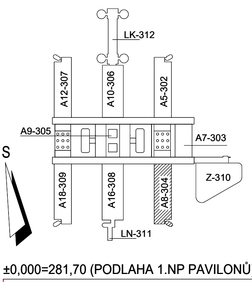

±0,000=281,70 (PODLAHA 1.NP PAVILONŮ)

OHL ŽS BRNO

UKB - 1 - DSP - D - 304 - 09- 006 - 05

JAROMÍR ČERNÝ KAREL TUZA PETR UHLÍŘ

A PLUS

KOORDINACE PROJEKTU PROMED BRNO spol. s r.o.	PROJEKTANT PROFESE: luft projekt	ZODP.PROJEKTANT ING. ANTONÍN KAŠPAR	
HL.INŽ.PROJEKTU ING. FRANTIŠEK JAKUBEC		VYPRACOVAL ING. NAVRÁTIL ONDŘEJ	
INVESTOR	MASARYKOVA UNIVERZITA V BRNĚ		
STAVBA	MU V BRNĚ, UNIVERZITNÍ KAMPUS BOHUNICE - AVVA AVVA - 1. ETAPA - MODRÁ	STUPEŇ	DSPS
		DATUM	25.6.2006
ČÁST	D. SO II - 304 PAVILON AVVA - A8 09. VZDUCHOTECHNIKA	POČET F A4	20
		Č.ZAKÁZKY	06 – 001
		ARCH.ČÍSLO	–
NÁZEV VÝKRESU	PŮDORYS 3.NP +7,800	MĚŘÍTKO 1:100	ČÍSLO VÝKRESU 006 / REVIZE 05