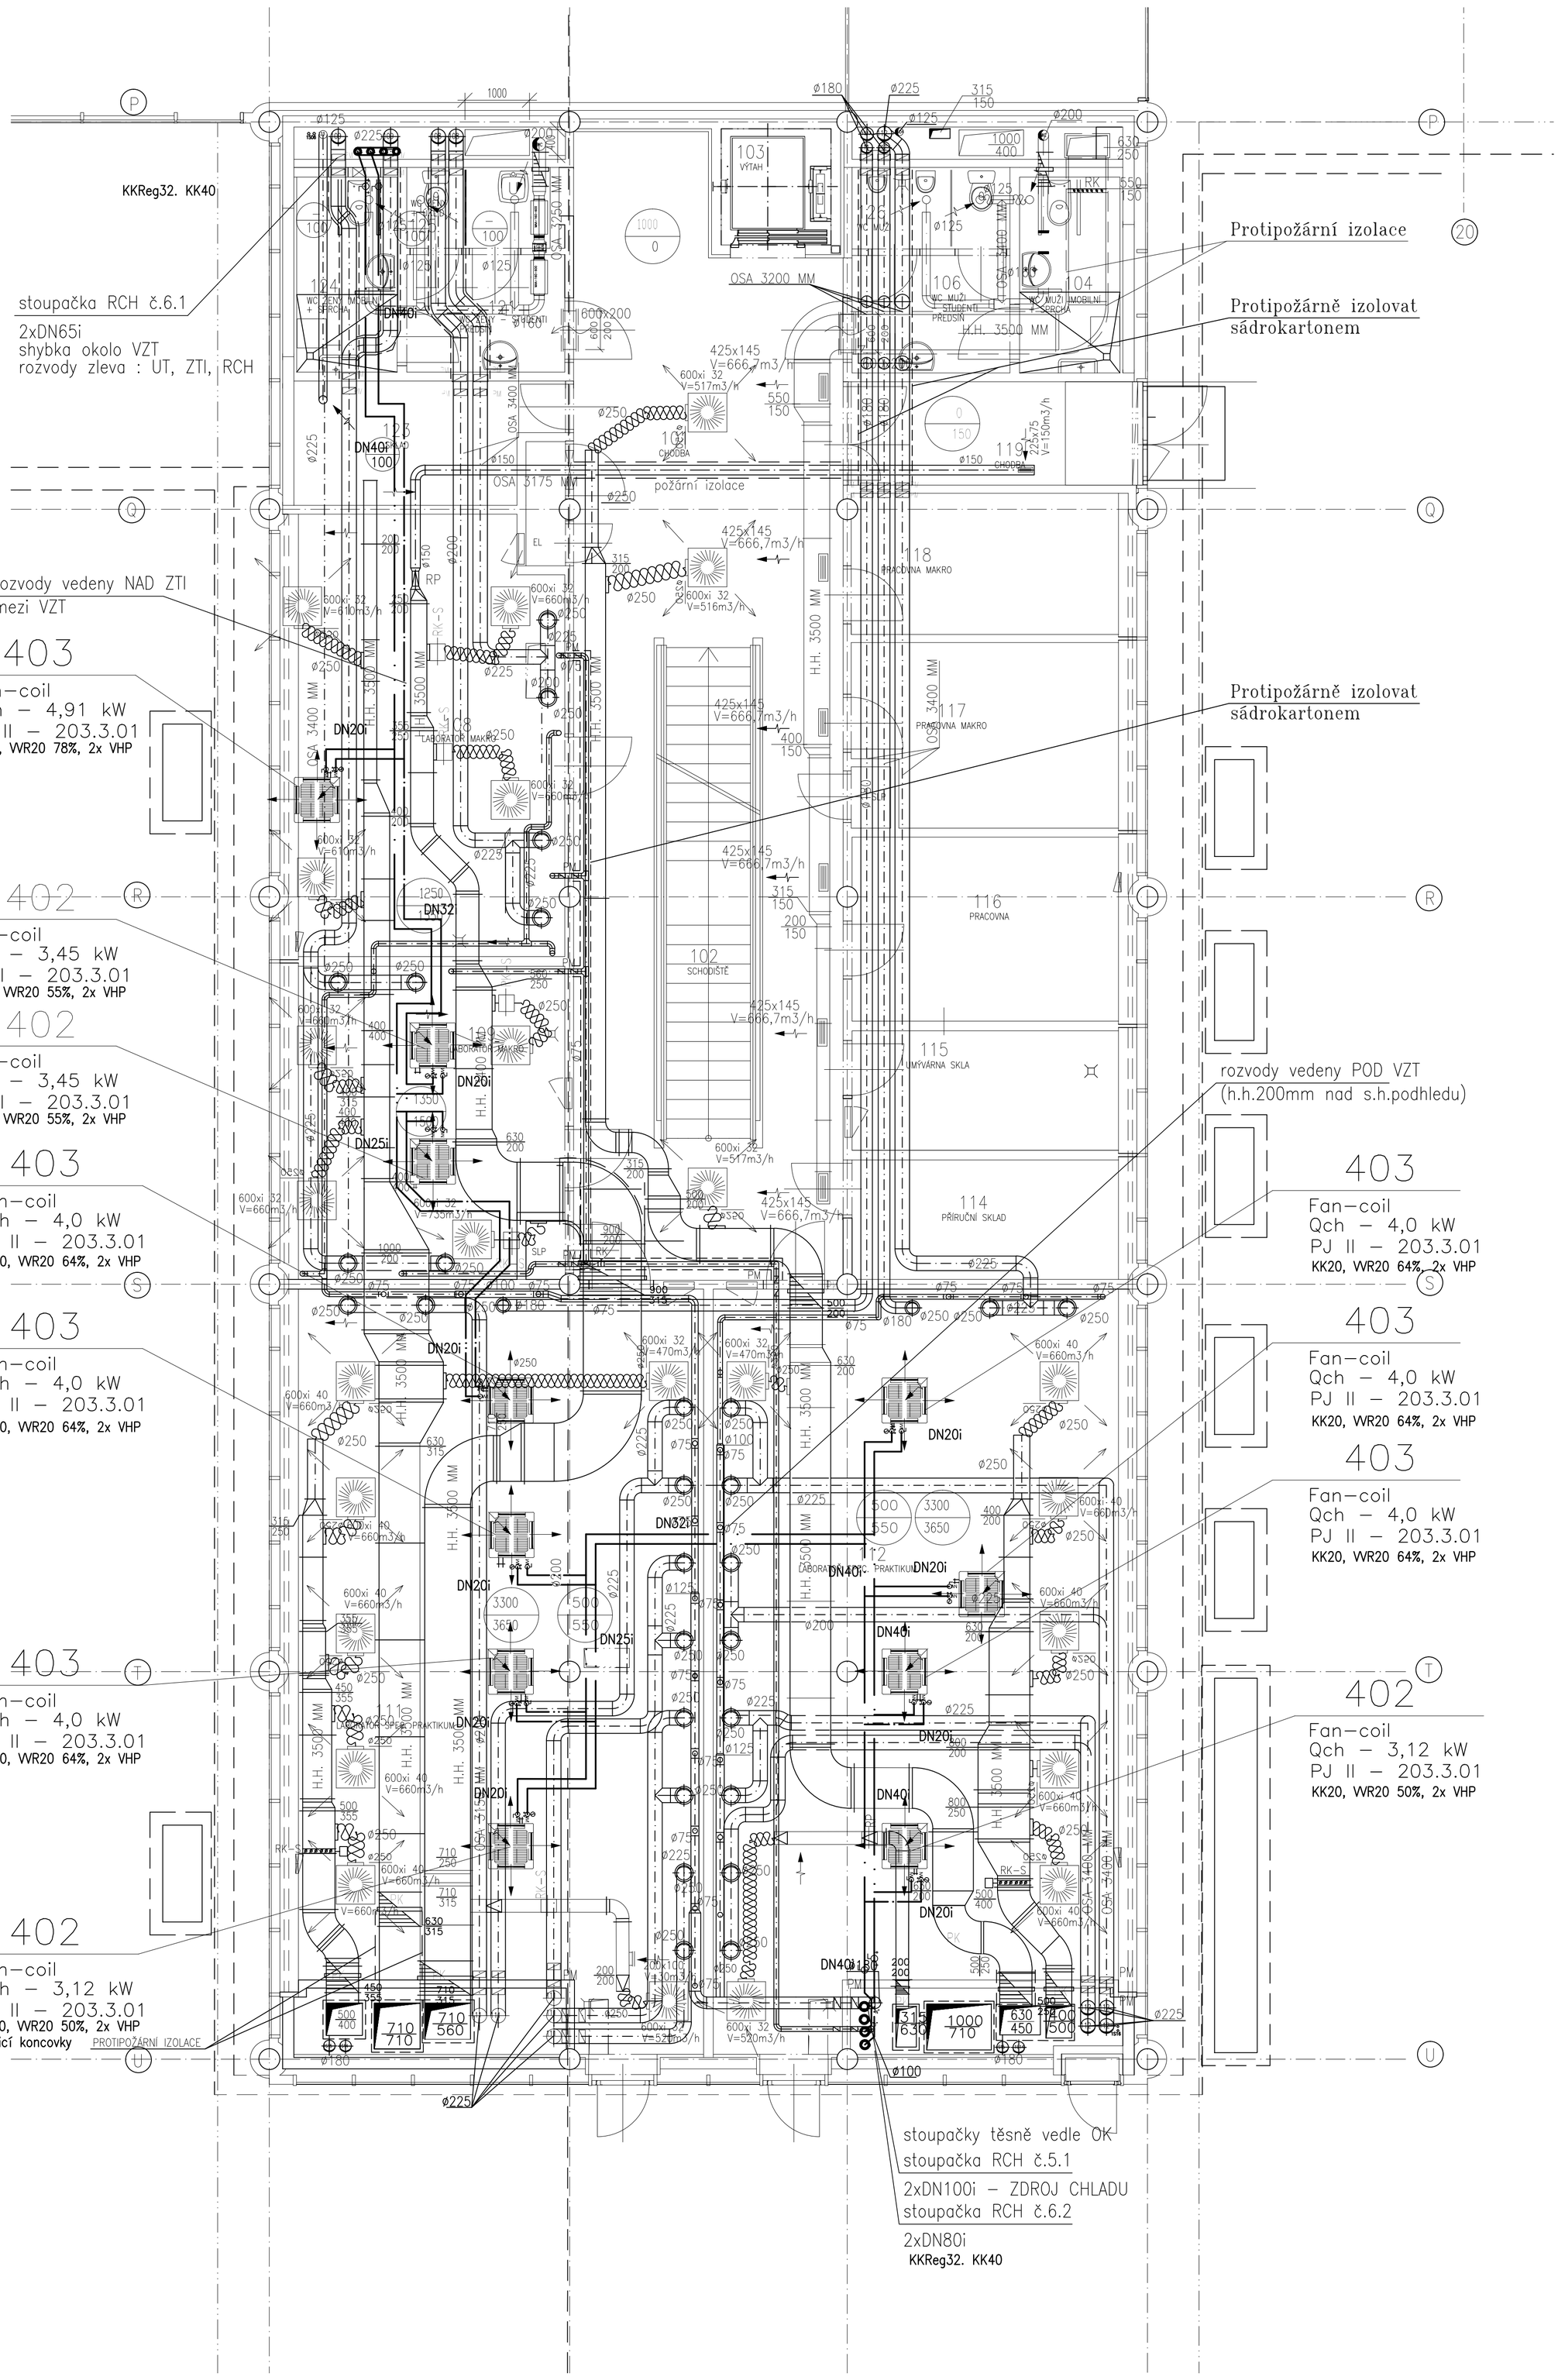

LEGENDA POTRUBÍ

ozn.	popis * PVC SCH 40	max.pr.iz.	závěs á
DN20	3/4" di=20,46mm *	60mm	1000mm PVC
DN25	1" di=26,14mm *	66mm	1000mm PVC
DN32	5/4" di=34,53mm *	80mm	1200mm PVC
DN40	6/4" di=40,37mm *	86mm	1300mm PVC
DN50	2" di=52,03mm *	95mm	1500mm PVC
DN60	ocel. potrubí 70/3.2	108mm	2500mm
DN65	ocel. potrubí 76/3.2	114mm	2500mm
DN80	ocel. potrubí 89/3.6	127mm	3000mm
DN100	ocel. potrubí 108/4	146mm	3000mm
DN125	ocel. potrubí 133/4	171mm	4000mm
DN150	ocel. potrubí 159/4.5	197mm	4000mm
DN200	ocel. potrubí 219/6.3	257mm	6000mm
DN250	ocel. potrubí 273/7	311mm	6000mm

všechny přípojky FC v dimenzi DN20

FC s potřebou chladu do 3 kW – ventil VVR DN15

VŠECHNY PROSTUPY PŘES CHÚC PROTIPOŽÁRNĚ DOTĚSNĚNY !

LEGENDA ARMATUR

VVR	VYVAŽOVACÍ VENTIL REGULAČNÍ
VVM	VENTIL S PŘESNĚ DEFINOVANÝM Kv
KKV	KULOVÝ KOHOUT UZAVÍRACÍ S VYP.
VV	VYVAŽOVACÍ VENTIL
KK	KULOVÝ KOHOUT UZAVÍRACÍ
F	FILTR
MUK	MEZIPŘÍRUBOVÁ UZAVÍRACÍ KLAPKA
ON	ODVZDUŠŇOVACÍ NÁDOBA
OV	ODVZDUŠŇOVACÍ VENTIL
DK	DÁVKOVACÍ KOTLÍK NA CHEMIKÁLIE
ZV	ZPĚTNÝ VENTIL ZÁVITOVÝ
V	VODOMĚR
P	MANOMETR
KP	KOMPENZÁTOR
VHP	VELKOPRŮMĚROVÁ FLEXI HADICE
VK	VYPOUŠTĚCÍ KUL.KOHOUT
PrV	PŘEPOUŠTĚCÍ VENTIL ZÁVITOVÝ

REVIZE	DATUM	JMÉNO, PODPIS	POPIS REVIZE
02	10.6.2007	ING.SCHREIBER	DOKUMENTACE SKUTEČNÉHO PROVEDENÍ STAVBY
01	27.6.2006	ING.SCHREIBER	Změna v doplňování vody, úprava tloušťky izolací, dispoziční přizpůsobení rastru podhledů

±0,000=281,70 (PODLAHA 1.NP PAVILONŮ)

OHL ŽS

UKB - 1 - DSP - D - 304- 07 - 004 - 02

JAROMÍR ČERNÝ KAREL TUZA PETR UHLÍŘ

A+PLUS

KOORDINACE PROJEKTU: PROMED BRNO spol. s r.o.	PROJEKTANT PROFESE: ROZVODY CHLADU PRO VZT	ZODP.PROJEKTANT: ING. PETR SCHREIBER	
HL.INŽ.PROJEKTU: ING. FRANTIŠEK JAKUBEC		VYPRACOVAL: ING. PETR SCHREIBER	
INVESTOR: MASARYKOVA UNIVERZITA V BRNĚ			
STAVBA: MU V BRNĚ, UNIVERZITNÍ KAMPUS BOHUNICE - AVVA AVVA - 1. ETAPA - MODRÁ		STUPEŇ: DPSP	
		DATUM: 10.6.2007	
ČÁST: D. SO II - 304 PAVILON AVVA - A8 07. ROZVODY CHLADU		POČET F A4: 20	
		Č.ZAKÁZKY: 06 – 001	
		ARCH.ČÍSLO: –	
NÁZEV VÝKRESU: PŮDORYS 1.NP		MĚŘÍTKO: 1:50	ČÍSLO VÝKRESU: 004
			REVIZE: 02