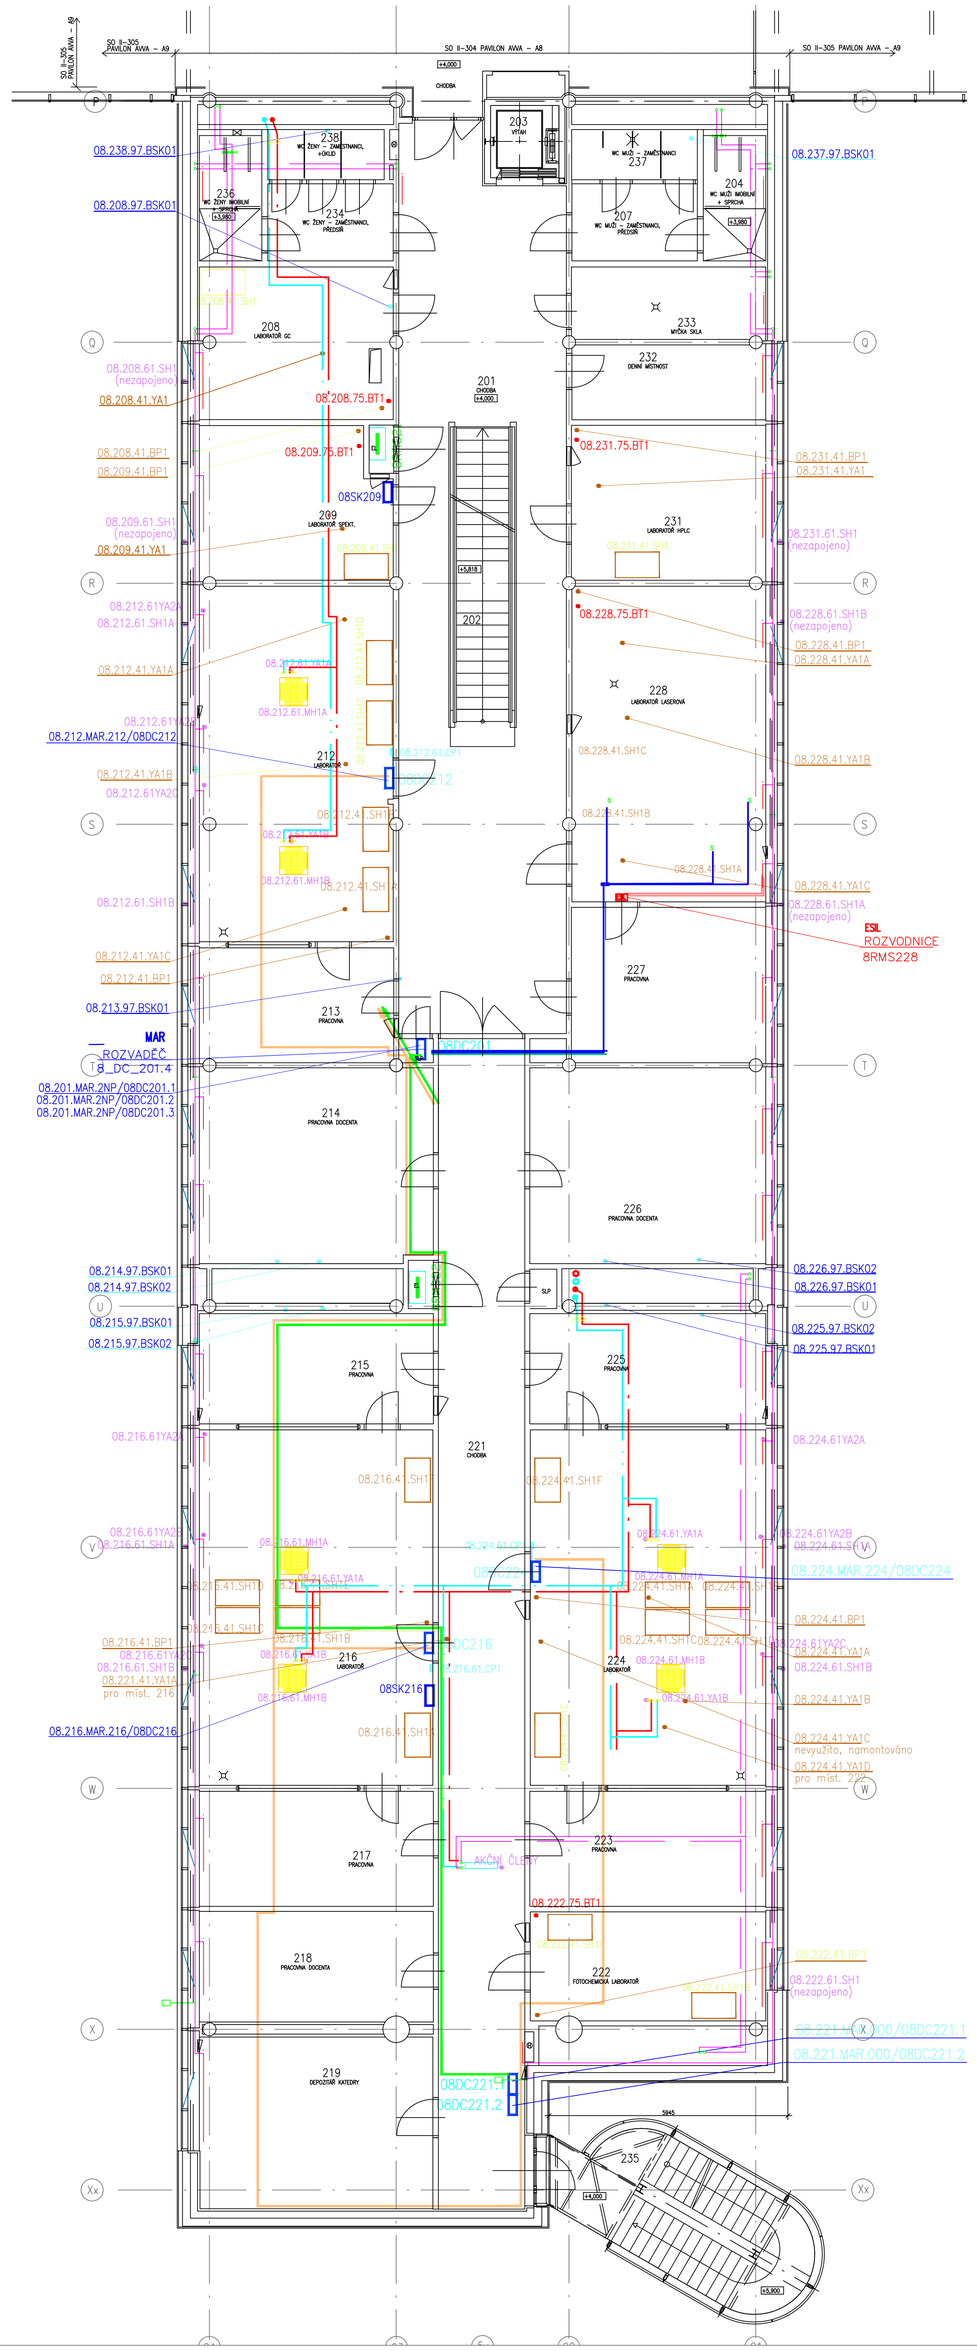

LEGENDA

VERTIKÁLNÍ KABELOVÝ PROSTUP

HLAVNÍ KABELOVÁ TRASA VEDENA SPOLEČNĚ V DRÁTĚNÉM KABELOVÉM ŽLABU
VEDLEJŠÍ KABELOVÉ TRASY VEDENY V INSTALAČNÍCH TRUBKÁCH

485 SUB NET 1
485 SUB NET 2

08.mmm.xx.AA1y POPIS SNÍMAČE / AKČNÍHO ČLENU (SO II – 304)
UMÍSTĚNÍ SNÍMAČE / AKČNÍ ČLENU (SO II _ 304)

08.mmm.7x.BT1 POPIS PROSTOROVÉHO ČIDLA TEPLOTY (SO II – 304)
UMÍSTĚNÍ ČIDLA (SO II _ 304)

08.mmm.41.AA1y POPIS SNÍMAČE / AKČNÍHO ČLENU (PS II – 202.3)
UMÍSTĚNÍ SNÍMAČE / AKČNÍ ČLENU (PS II – 202.3)

08.mmm.61.AA1y POPIS SNÍMAČE / AKČNÍHO ČLENU (PS II – 203.3)
UMÍSTĚNÍ SNÍMAČE / AKČNÍ ČLENU (PS II – 203.3)

ROZVADĚČ MaR

SDRUŽOVACÍ KRABICE MaR

OVLADAČ INDIVIDUÁLNÍ REGULACE V MÍSTNOSTI

08.mmm.xx.AA1y DIGESTOŘ
POPIS DIGESTOŘE

REVIZE	DATUM	JMÉNO, PODPIS	POPIS REVIZE
03	28.2.2014	ING. KAREL ŠTĚPÁNEK	změna klimatizace m.č. 228, doplněny technologie VZT, MaR a ESIL
DSPS	21.05.2007	ING.KAREL ŠTĚPÁNEK	DOKUMENTACE SKUTEČNÉHO PROVEDENÍ
01	15.09.2007	ING.LUCIE MUNDUCHOVÁ	DOPLNĚNÍ PODLE ZMĚN TECHNOLOGIE

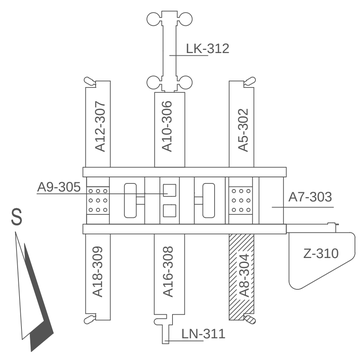

OHL ŽS

UKB - 1 - DSP - D - 304 - 13 - 008 - 03

JAROMÍR ČERNÝ KAREL TUZA PETR UHLÍŘ

A+PLUS

KOORDINACE PROJEKTU: PROMED BRNO spol. s r.o.	PROJEKTANT PROFESE: MĚŘENÍ A REGULACE	3E system, s.r.o. Mariánské náměstí 1 617 00 Brno IČO 29264383	ZODP.PROJEKTANT: ING. KAREL ŠTĚPÁNEK
HL.INŽ.PROJEKTU: ING. FRANTIŠEK JAKUBEC			VYPRACOVALA: ING. KAREL ŠTĚPÁNEK
INVESTOR: MASARYKOVA UNIVERZITA V BRNĚ			
STAVBA: MU V BRNĚ, UNIVERZITNÍ KAMPUS BOHUNICE - AVVA AVVA - 1. ETAPA - MODRÁ ČÁST: D. SO II 304 PAVILON AVVA - A08 13. MĚŘENÍ A REGULACE			STUPEŇ: DSPS DATUM: 28.02.2014 POČET F A4: 6 Č.ZAKÁZKY: 3E13A04013 ARCH.ČÍSLO:
NÁZEV VÝKRESU: PŮDORYS 2NP-DISPOZICE + KABELOVÉ TRASY			MĚŘÍTKO: 1:100 ČÍSLO VÝKRESU: 008 REVIZE: 03