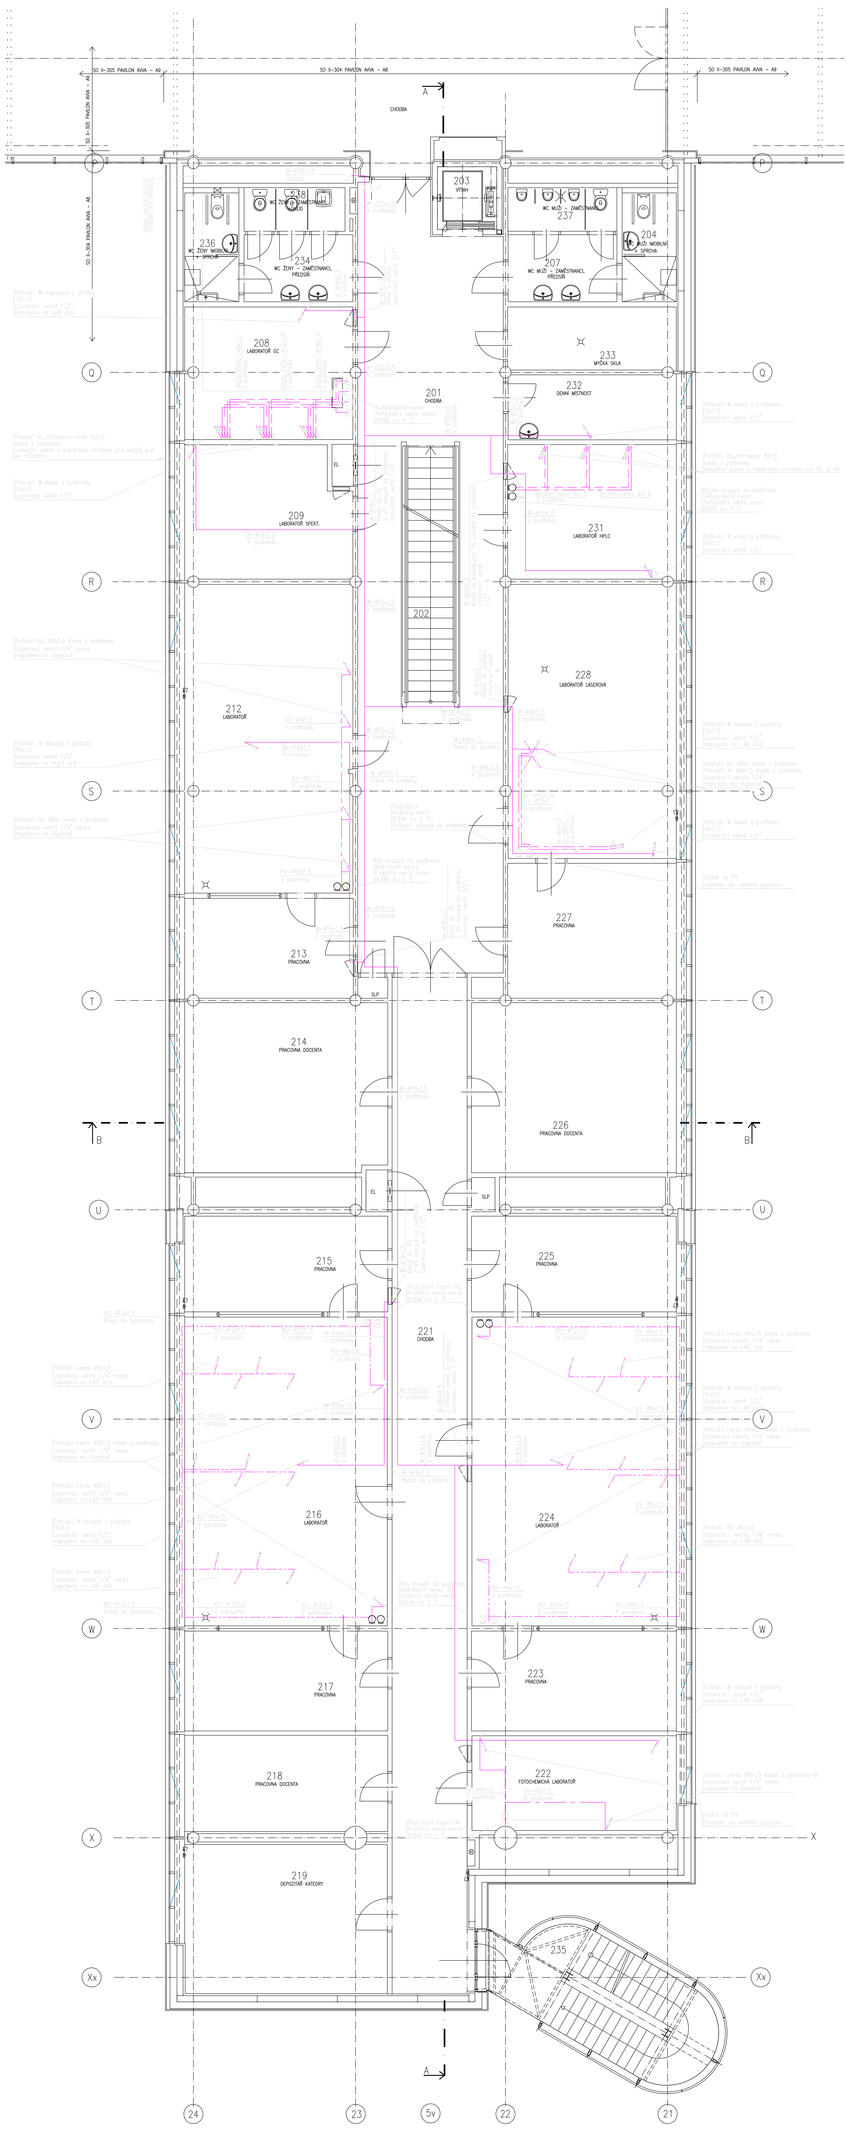

LEGENDA MÍSTNOSTÍ

Č.M.	ÚČEL MÍSTNOSTI	PLOCHA m²	PODLAHA KÓD	PODLAHA POPIS	POVRCH. ÚPRAVA	POZNÁMKA	PODHLED KÓD	PODHLED POPIS
201	CHODBA	76,68						
202	SCHODIŠTĚ	12,43						
203	VÝTAH	3,00						
204	WC-MUŽI-IMOBILNÍ – ZAMĚSTNANCI + SPRCHA	5,00						
205	NEOBSAZENO	0,00						
206	NEOBSAZENO	0,00						
207	WC-MUŽI-ZAMĚST., PŘEDSÍŇ	5,99						
208	LABORATOŘ GC	18,31						
209	LABORATOŘ SPEKT.	17,83						
211	NEOBSAZENO	0,00						
212	LABORATOŘ	42,67						
213	PRACOVNA	13,78						
214	PRACOVNA DOCENTA	28,37						
215	PRACOVNA	16,51						
216	LABORATOŘ	51,59						
217	PRACOVNA	16,76						
218	PRACOVNA DOCENTA	15,99						
219	DEPOZITÁŘ KATEDRY	24,77						
221	CHODBA	63,13						
222	FOTOCHEMICKÁ LABORATOŘ	15,88						
223	PRACOVNA	16,89						
224	LABORATOŘ	51,96						
225	PRACOVNA	16,12						
226	PRACOVNA DOCENTA	28,60						
227	PRACOVNA	18,69						
228	LABORATOŘ LASEROVÁ	37,87						
229	NEOBSAZENO	0,00						
232	DENNÍ MÍSTNOST	8,97						
233	MYČKA SKLA	8,80						
234	WC-ŽENY-ZAMĚST., PŘEDSÍŇ	5,99						
235	SCHODIŠTĚ	18,93						
236	WC-ŽENY-IMOBILNÍ+ ZAMĚSTNANCI + SPRCHA	4,99						
237	WC-MUŽI-ZAMĚSTNANCI	3,91						
238	WC-ŽENY-ZAMĚSTNANCI + DKLO	3,62						

LEGENDA ČÁR:

Rozvodné potrubí DEMI vody – W (materiál potrubí PPH)
Rozvodné potrubí studené vody a TUV – Sa (materiál potrubí nerez)
Rozvodné potrubí dusíku – N2 (materiál potrubí nerez)
Rozvodné potrubí kyslíku – O2 (materiál potrubí nerez)
Rozvodné potrubí vodíku – H2 (materiál potrubí nerez)
Rozvodné potrubí helia – He (materiál potrubí nerez)

02	06/2007	Schmiedová	Dokumentace skutečného provedení stavby
01	11/2006	Chramčíková	Změna rozvodu po připomínkách
REVIZE	DATUM	JMÉNO, PODPIS	POPIS REVIZE

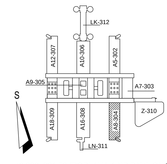

±0,000=281,70 (PODLAHA 1.NP PAVILONŮ)

OHL ŽS BRNO

UKB - 1 - DSP - D - 304 - 15- 004 - 02

JAROMÍR ČERNÝ KAREL TUZA PETR UHLÍŘ

A-PLUS

KOORDINACE PROJEKTU: PROMED BRNO spol. s r.o.	PROJEKTANT PROFESE: ROZVODY TECHNOLOGICKÝCH PLYNŮ		ZODP.PROJEKTANT: ING. JAN BLÁHA
HLAVNÍ PROJEKTU: ING. FRANTIŠEK JAKUBEC			VYPRACOVAL: LUCIE SOMMEROVÁ
INVESTOR: MASARYKOVA UNIVERZITA V BRNĚ			
STAVBA: MU V BRNĚ, UNIVERZITNÍ KAMPUS BOHUNICE - AVVA		STUPEŇ:	DSP/I
		DATUM:	06/2007
		POČET F A4:	20
ČÁST: AVVA - 1. ETAPA - MODRÁ D. SO II - 304 PAVILON AVVA - A8 15. ROZVODY TECHNOLOGICKÝCH PLYNŮ		T.ZAKÁZKY:	261 344
		ARCH.ČÍSLO:	-
NÁZEV VÝKRESU: PŮDORYS 2.NP		MĚŘÍTKO: 1:50	ČÍSLO VÝKRESU: 004
			REVIZE: 02